USŁUGI GEODEZYJNE
mgr inż. Jan Sosnowski
82-200 MALBORK
ul. Reymonta 8/5
tel. (055) 272-45-09, 0-695-757-281
NIP 579-142-04-21 REGON 193039392

woj. pomorskie
m. Malbork
obr. 5 km.
dz. nr 10/5, 11
ks.rob. 54/2009
KERG: 1223-317/2009
ZUDP 401/08
zgodnie z projektem
325.423.124.1 (23-d-2)
325.423.124.3 (23-d-4)

Kopia z mapy zasadniczej

w skali 1:500

Pomiar powykonawczy małej architektury boiska

POWIATOWY OŚRODEK DOKUMENTACJI GEODEZYJNEJ I KARTOGRAFICZNEJ W MALBORKU
(nazwa organu prowadzącego zasób)
(określenie dokumentacji kartograficznej i zasobu geodezyjnego)
Wyeksponowana na niniejszej mapie sieci uzbrojenia terenu zostały zinwentaryzowane, a dokumenty powstałe w wyniku inwentaryzacji przyjęto do państwowego zasobu geodezyjnego i kartograficznego w dniu 2009.05.26 zaewidencjonowano pod nr 1223-317/2009
Sieć uzbrojenia terenu zrealizowana została zgodnie z lokalizacją uzgodnioną w opinii Zespołu Uzgadniania Dokumentacji Projektowej Nr 401/08
Malbork 2009.05.26
(miejscowość i data)
(imię, nazwisko, stanowisko, podpis osoby sporządzającej opinię)
PAŃSTWOWY ZASÓB GEODEZYJNY I KARTOGRAFICZNY
STAROSTA POWIATOWY
Geodezji, Kartografii i Katastru i Nieruchomości
MACIEJ KWIATKOWSKI

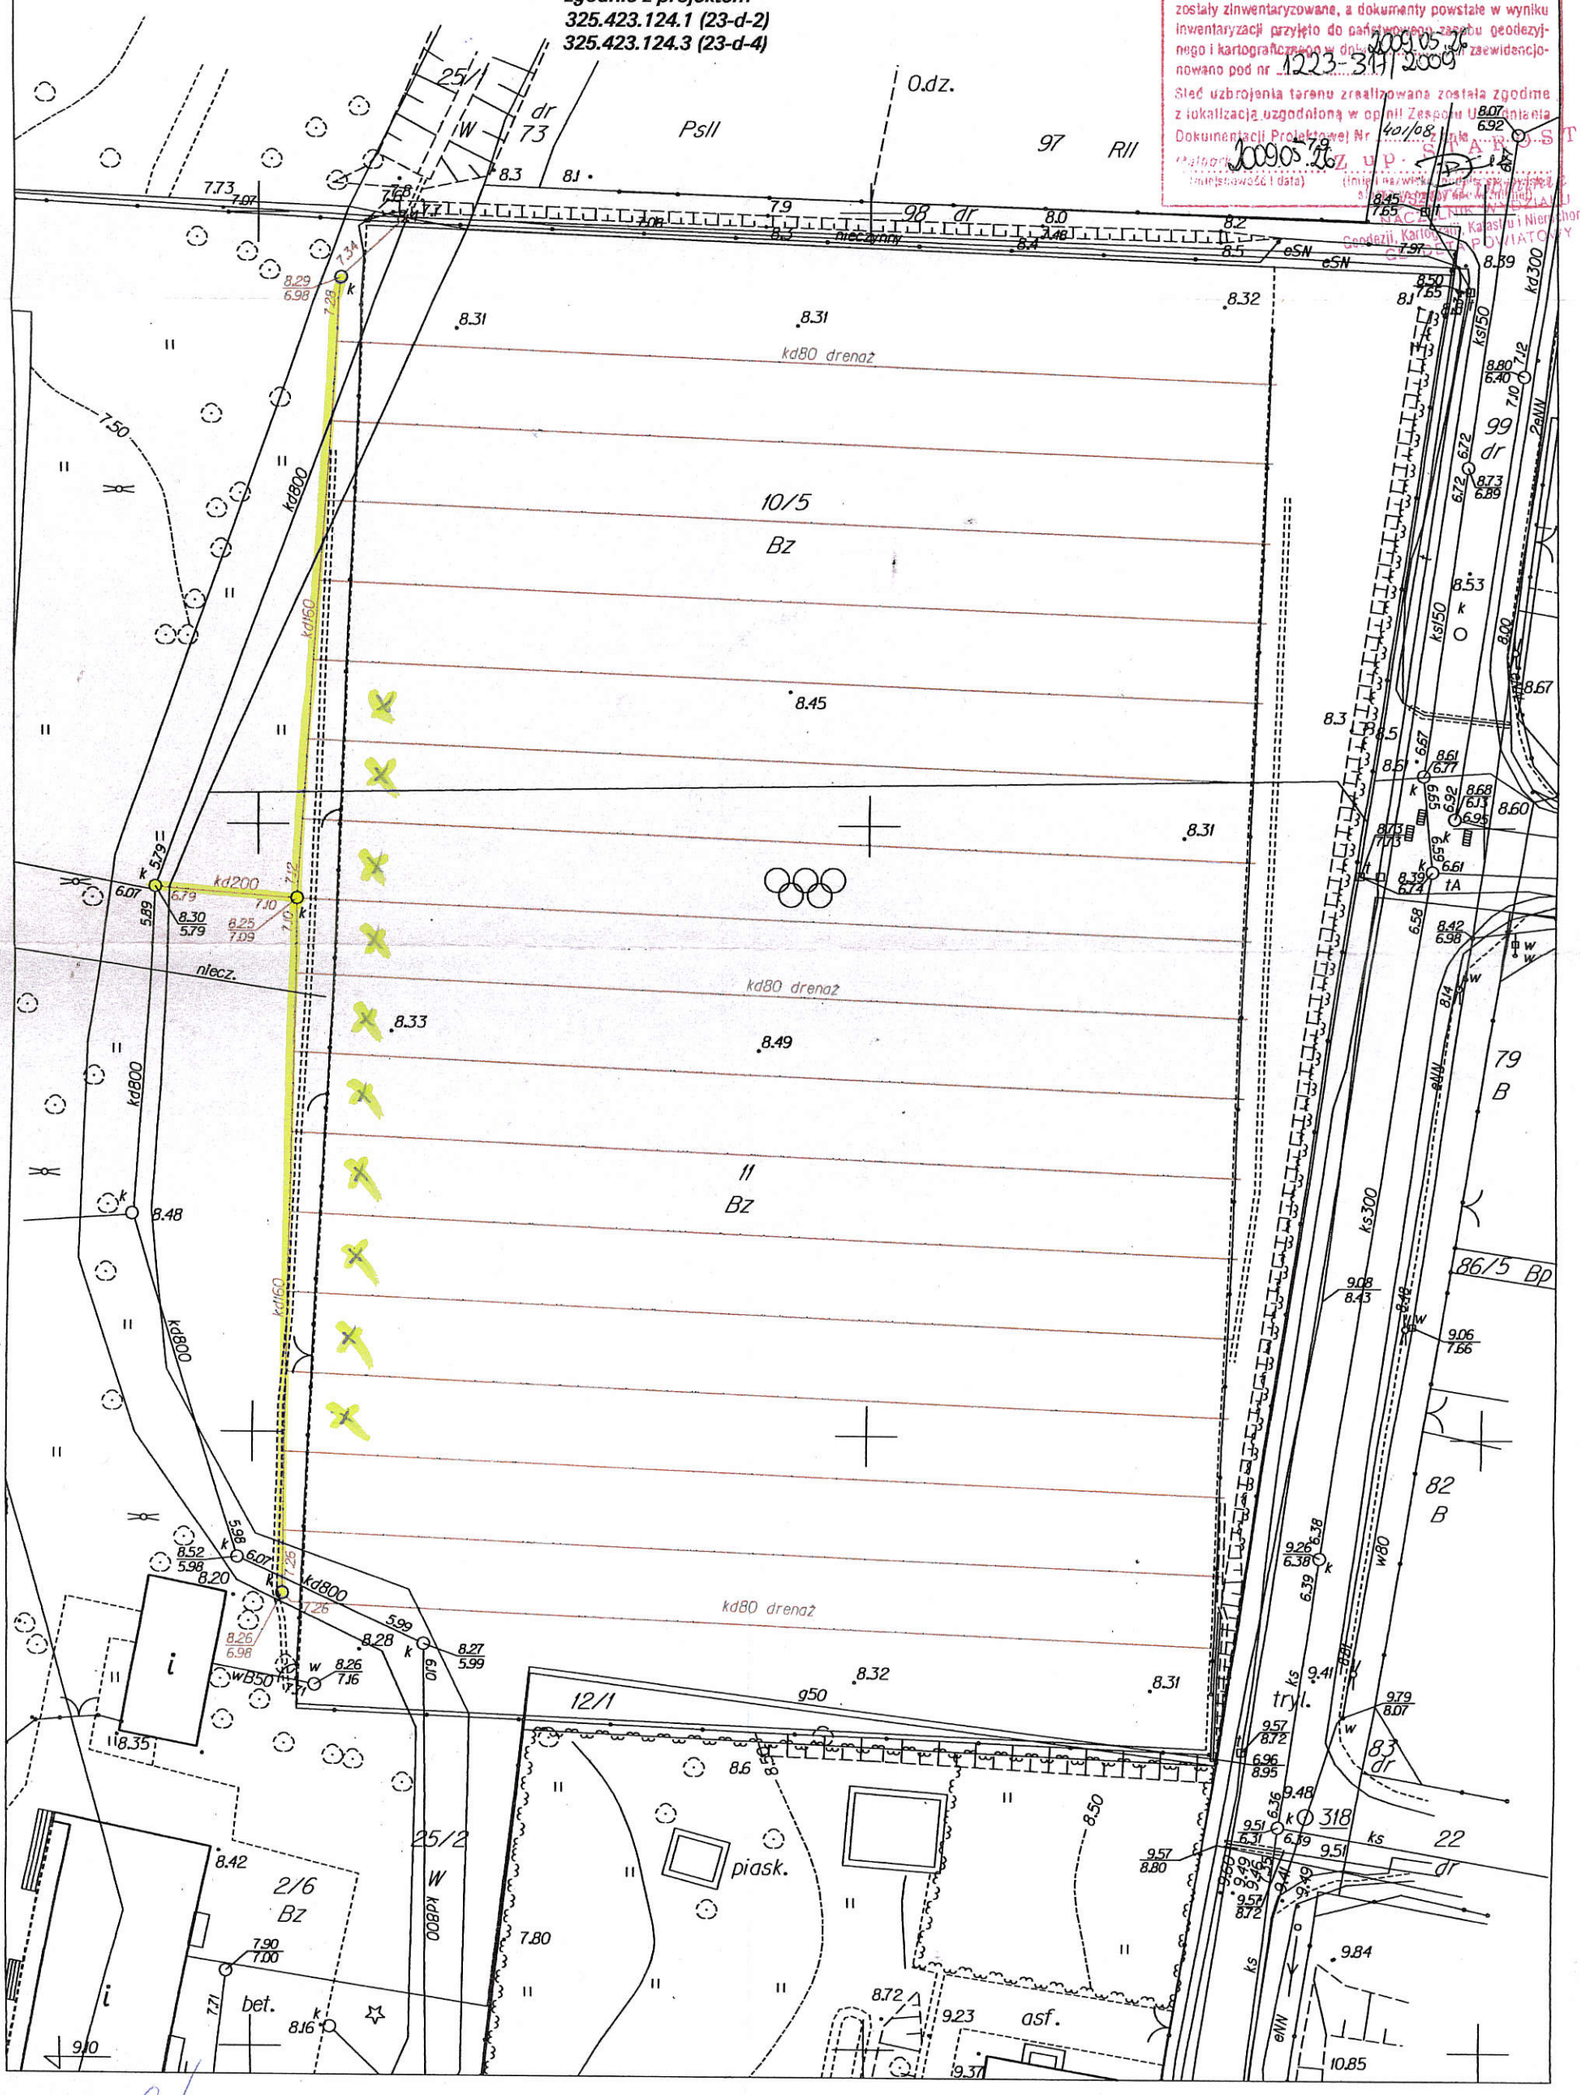

mgr inż. Jan Sosnowski
GEODETA UPRAWNIONY
Nr upr. 12722 A
82-200 Malbork, ul. Reymonta 8/5