BIURO USŁUG GEODEZYJNYCH
Wiesław Kozłowski
09-400 Płock, ul. Bielska 57a
tel./fax (0-24) 268-86-98

INWENTARYZACJA POWYKONAWCZA KANALIZACJI DESZCZOWEJ

Skala 1:500 ark. 261.224.2012, 2014, 2032

m. Płock, ul. Browarna

GEODETA UPRAWNIONY
Wiesław Kozłowski
Nr upr. GKG I K 2065
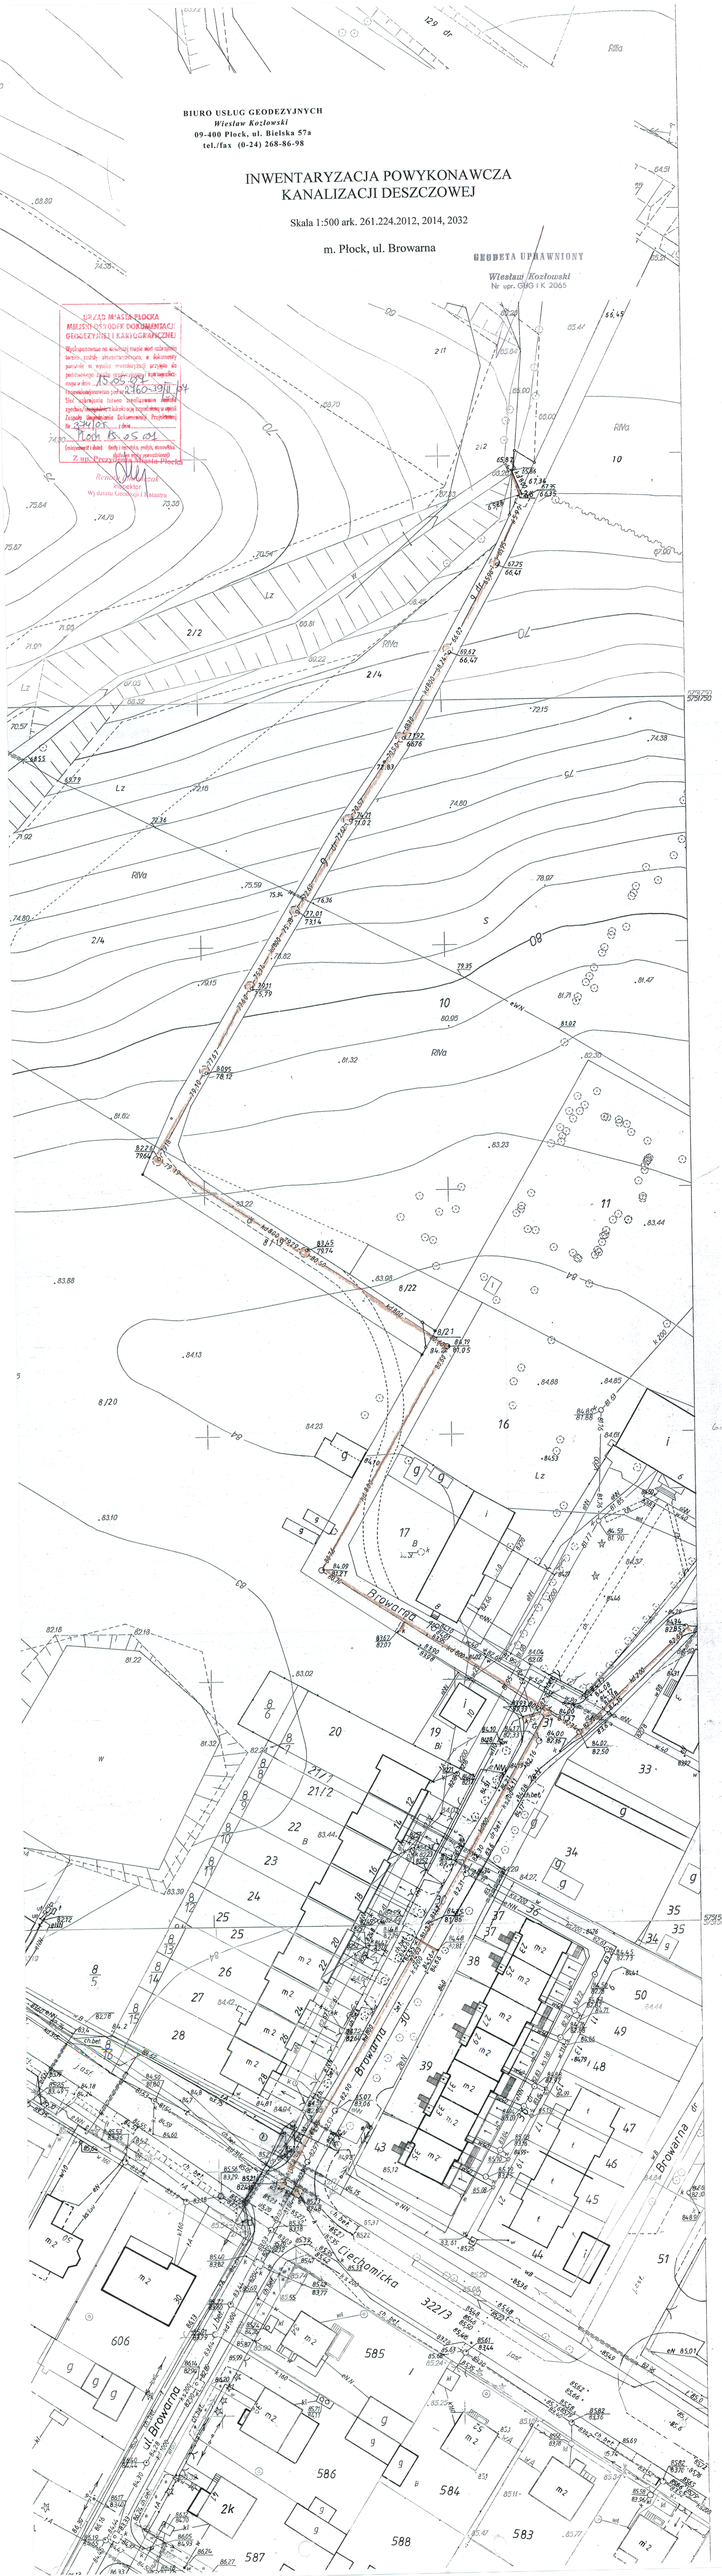
URZĄD MIASTA PŁOCKA
MIEJSKI OŚRODEK DOKUMENTACJI GEODEZYJNEJ I KARTOGRAFICZNEJ
Wyd. przetwarza na wniosek osób zainteresowanych, bez prawa ich publikowania, dane ewidencyjne, a dokumenty powstałe w wyniku realizacji prac przyjęte do państwowego zasobu geodezyjnego i kartograficznego stają się własnością Państwowego Zasobu Geodezyjnego i Kartograficznego.
Nr 2160-39/II/04
Dokumentacja powyższa jest własnością Biura Usług Geodezyjnych Wiesława Kozłowskiego. Przekazana na 3 lata.
15.05.04 r.
Płock 15.05.04
(miejscowość i data) (pieczęć imienna, stanowisko, podpis osoby upoważnionej)
Z up. Prezydenta Miasta Płocka
Renata Kozłowska
Wydziału Geodezji i Katastru