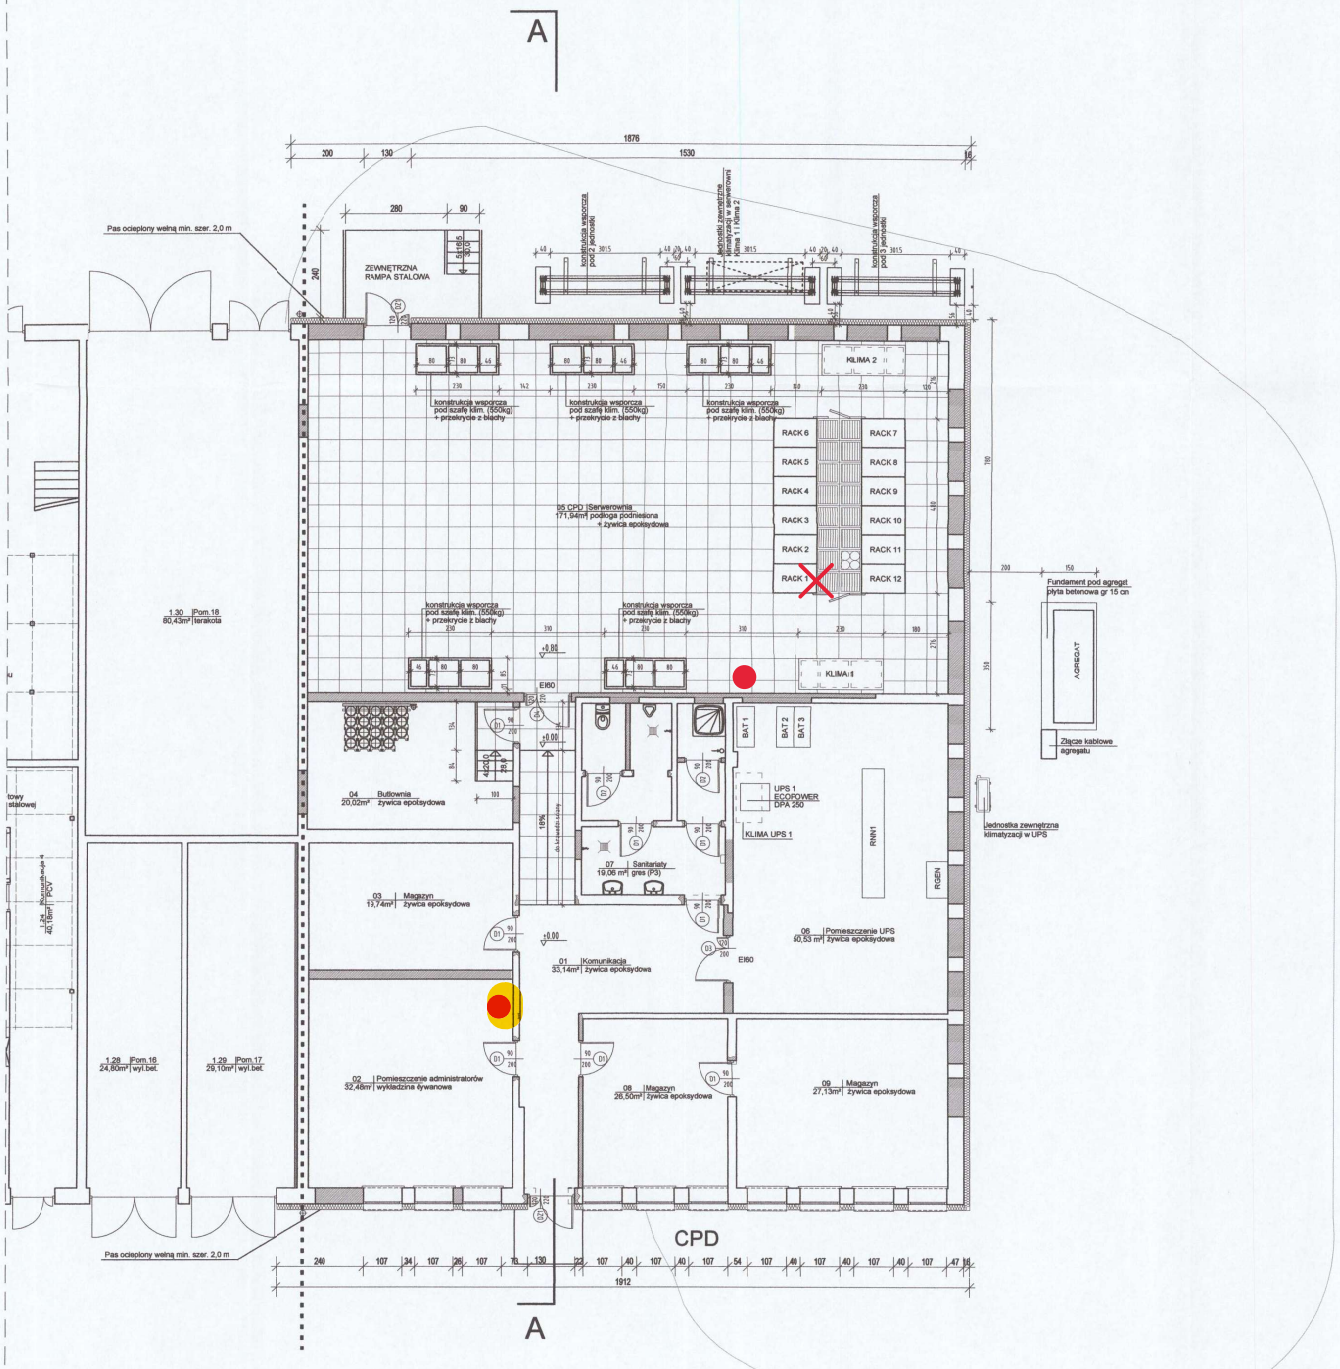

DOKUMENTACJA POWYKONAWCZA

Access point

Krosownia

INWESTYCJA:	ADAPTACJA POMIESZCZEŃ NA SERWEROWNIĘ PODSTAWOWĄ W BUDYNKU WARSZTATOWYM W PIG-PIB
LOKALIZACJA:	WARSZAWA, UL. JAGIELLOŃSKA 76
INWESTOR:	Państwowy Instytut Geologiczny ul. Rakowiecka 4, 00-975 Warszawa
JEDNOSTKA PROJEKTOWA:	FIMA Polska sp. z o.o. ul. Poleczki 12, 02-822 Warszawa t: (+48) 22 894 6013; f: (+48) 22 643 13 20 biuro@fimapolska.pl
BRANŻA:	PROJEKTANT: mgr inż. arch. Jakub Nowak VIIa-7208/3 — PODPIS:
	SPRAWDZAJĄCY: mgr inż. Ireneusz Bielczenko 1957/E/86 — PODPIS:
	OPRACOWANIE — PODPIS:
FAZA PROJEKTU: PW	RYSUNEK: PRZUT PARTERU
	NUMER RYSUNKU: PW-A-R-03
	SKALA:
	DATA: 2015.12