RZUT PRZYZIEMIA
SKALA 1:100

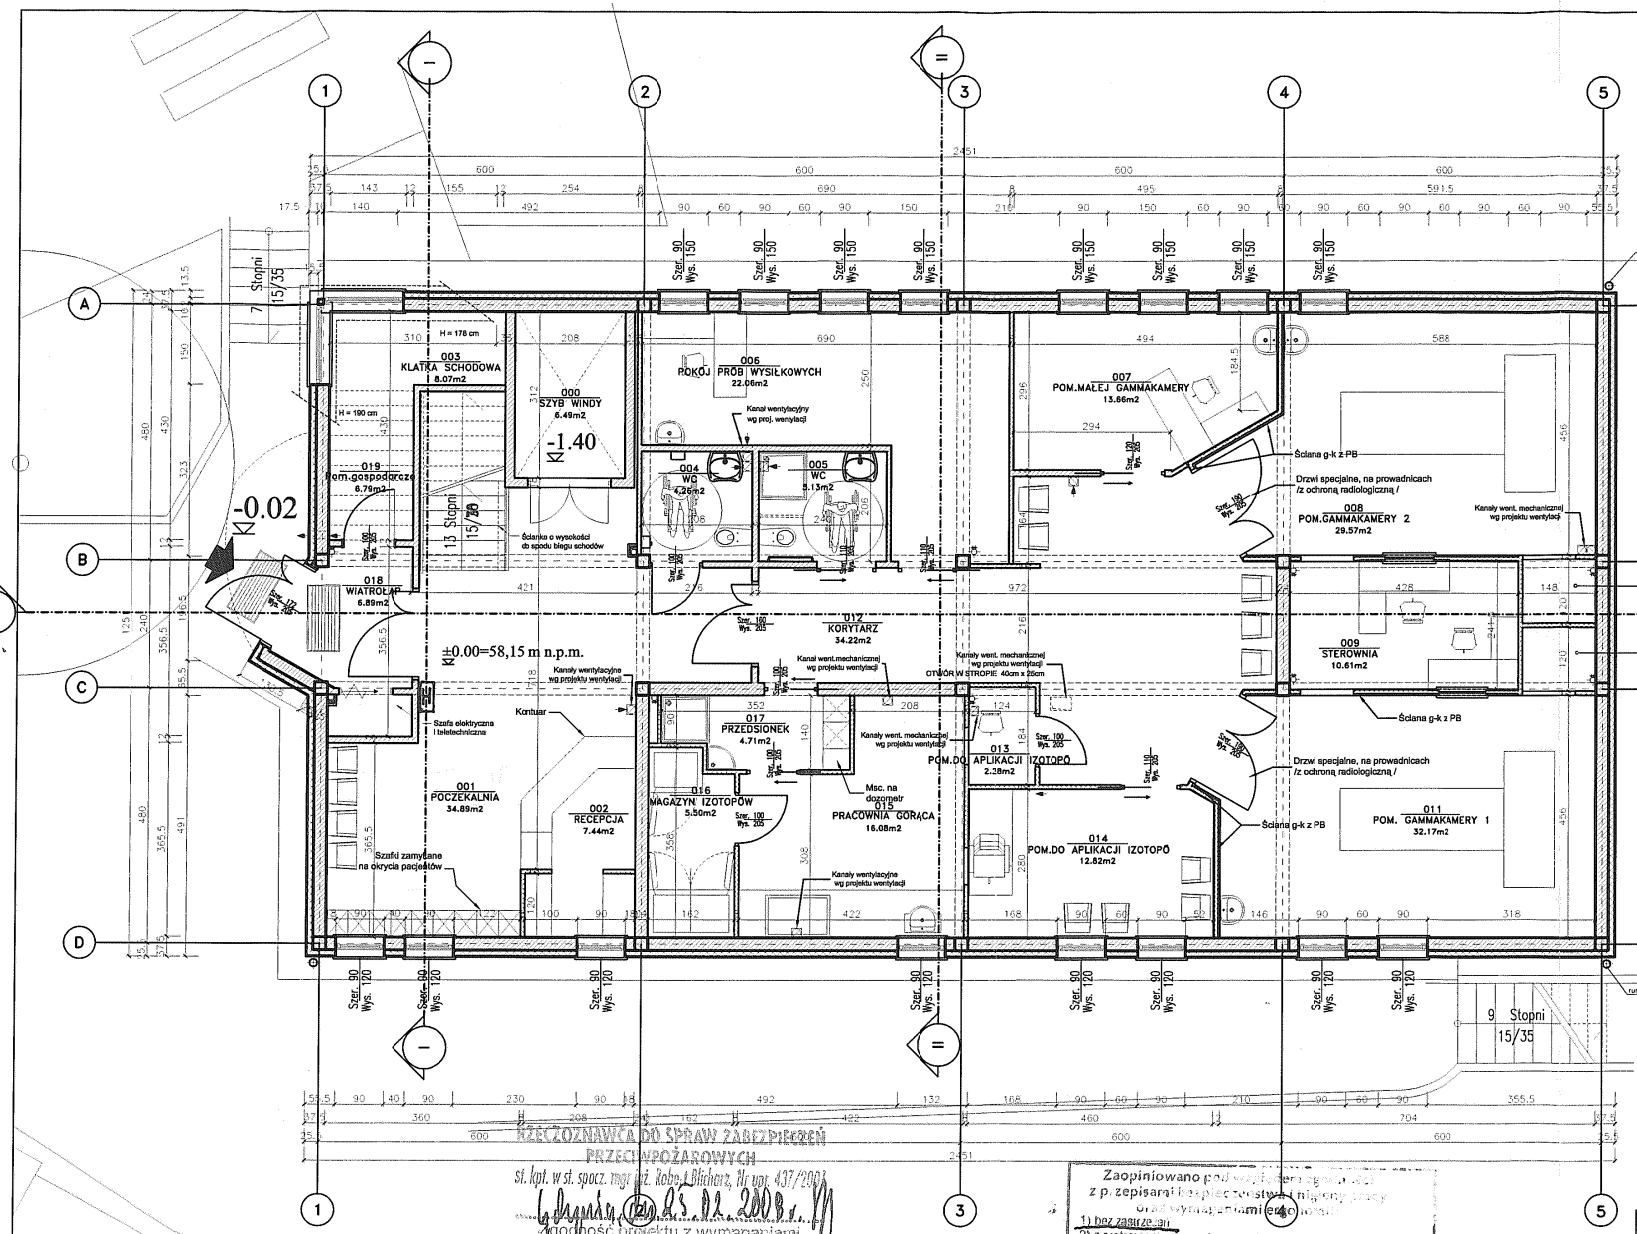

Zaopiniowano pod względem wymagań higienicznych i zdrowotnych bez zastrzeżeń ~~(z zastrzeżeniami)~~:
Nieczynny RTG i
A. Ciemiętyk
data 18.02.2008
L.p. opinii 13/2008
inż. MARIAN STUDEK
rzeczoznawca do spraw sanitarno-higienicznych
nr uprawnień 58-N/94 i 68-N/K/96
dla terenów PKP
w zakresie: bez ograniczeń
Gdańsk-Wrzeszcz, ul. Leśny Stok 31
tel. 41-86-44

URZĄD MIASTA GDYNI
Wydział Architektoniczno-Budowlany
Ul. Wacława Makowskiego 5/7
81-382 Gdynia

Zestawienie powierzchni		
Numer	Nazwa	Powierzchnia użytkowa
001	POCZEKALNIA	B: 34.89 m2
002	RECEPCJA	B: 7.44 m2
003	KLATKA SCHODOWA	B: 8.07 m2
004	WC	B: 4.26 m2
005	WC	B: 5.13 m2
006	POKÓJ PRÓB WYSIŁKOWYCH	B: 22.06 m2
007	POM.MAŁEJ GAMMAKAMERY	B: 13.66 m2
008	POM.GAMMAKAMERY 2	B: 29.57 m2
009	STEROWNIA	B: 10.61 m2
010	PRZEBIERALNIA 2	B: 1.68 m2
010	PRZEBIERALNIA 1	B: 1.68 m2
011	POM. GAMMAKAMERY 1	B: 32.17 m2
012	KORYTARZ	B: 34.22 m2
013	POM.DO APLIKACJI IZOTOPÓ	B: 2.28 m2
014	POM.DO APLIKACJI IZOTOPÓ	B: 12.82 m2
015	PRACOWNIA GORĄCA	B: 16.08 m2
016	MAGAZYN IZOTOPÓW	B: 5.50 m2
017	PRZEDSIONEK	B: 4.71 m2
018	WIATROŁAP	B: 5.89 m2
019	Pom.gospodarcze	B: 6.79 m2
		B: 260.52 m2

RZECZOZNAWCA DO SPRAW ZABEZPIECZEŃ PRZECIWPOŻAROWYCH
st. kpt. w st. spocz. mgr inż. Robert Olkiewicz, Nr upr. 437/2003
data 25.02.2008 r.
Zgodność projektu z wymaganiami ochrony przeciwpożarowej stwierdzam
bez uwag
z uwagami

Zaopiniowano pod względem wymagań higienicznych i zdrowotnych z zastrzeżeniami lub bez zastrzeżeń oraz wymagań przeciwpożarowych:
1) bez zastrzeżeń
2) ~~z zastrzeżeniami wymienionymi w załączniku~~
L.p. opinii 27
Data 18.02.2008
mgr inż. Roksana Sadowska
Rzeczoznawca sanitarno-higieniczny
Nr upr. GI-H-4799 w grupie 1.1.2
Gdańsk ul.
(podpis)

Ściana g-k - profil 10 cm, co wys. 200 cm blacha ołowiana gr. 2,5 mm zagęszczone profile pionowe - co 30 cm

Ściana warstwowa

Część istniejącego budynku - do adaptacji

UWAGI:
1.WSZYSTKIE RYSUNKI ARCHITEKTONICZNE ROZPATRYWAĆ Z POZOSTAŁYMI OPRACOWANIAMI BRANŻOWYMI
2.PROJEKT UJMUJE PODSTAWOWE ROZWIĄZANIA BUDOWLANE, ~~KTÓRE ZOSTANĄ USZCZEGÓŁOWIONE W WIELOBRANŻOWYM PROJEKCIE WYKONAWCZYM~~
3.WENTYLACJA - W POMIESZCZENIACH STANDARDOWYCH - GRAWITACYJNA, W POMIESZCZENIACH SPECJALISTYCZNYCH - MECHANICZNA Z KLIMATYZACJĄ WG OPRACOWANIA BRANŻOWEGO

ZWIĄZEK POLSKICH ARTYSTÓW PLASTYKÓW - POLSKA SZTUKA UŻYTKOWA
opracowanie: PRACOWNIA AUTORSKA dr inż. arch. GRZEGORZA RZEPECKIEGO
81-364 Gdynia, ul. Władysława IV 38/63, tel:058-620-36-96, 0601-695-296

Branża

Faza: PROJEKT ARCHITEKTONICZNO - BUDOWLANY

Inwestor: Szpital Morski im.PCK, 81-519 Gdynia, ul.Powstania Styczniowego 1

Obiekt: ZAKŁAD MEDYCYNY NUKLEARNEJ
PRZEBUDOWA, ROZBUDOWA I NADBUDOWA BUDYNKU NR 7

Nr archiwum: 071230

Adres obiektu: BUDYNEK nr 7, 81-519 Gdynia, ul.Powstania Styczniowego 1

Rysunek: RZUT PRZYZIEMIA

Skala: 1 : 100

PROJEKTANT: [illegible]

SPRAWDZAJĄCY: mgr inż. arch. Z. CIELUCH, upr. nr 1504/Gd/83

OPRACOWANIE: mgr inż. arch. Elżbieta TARANIUK

Nr rysunku: A-06

PRAWA AUTORSKIE ZASTRZEŻONE