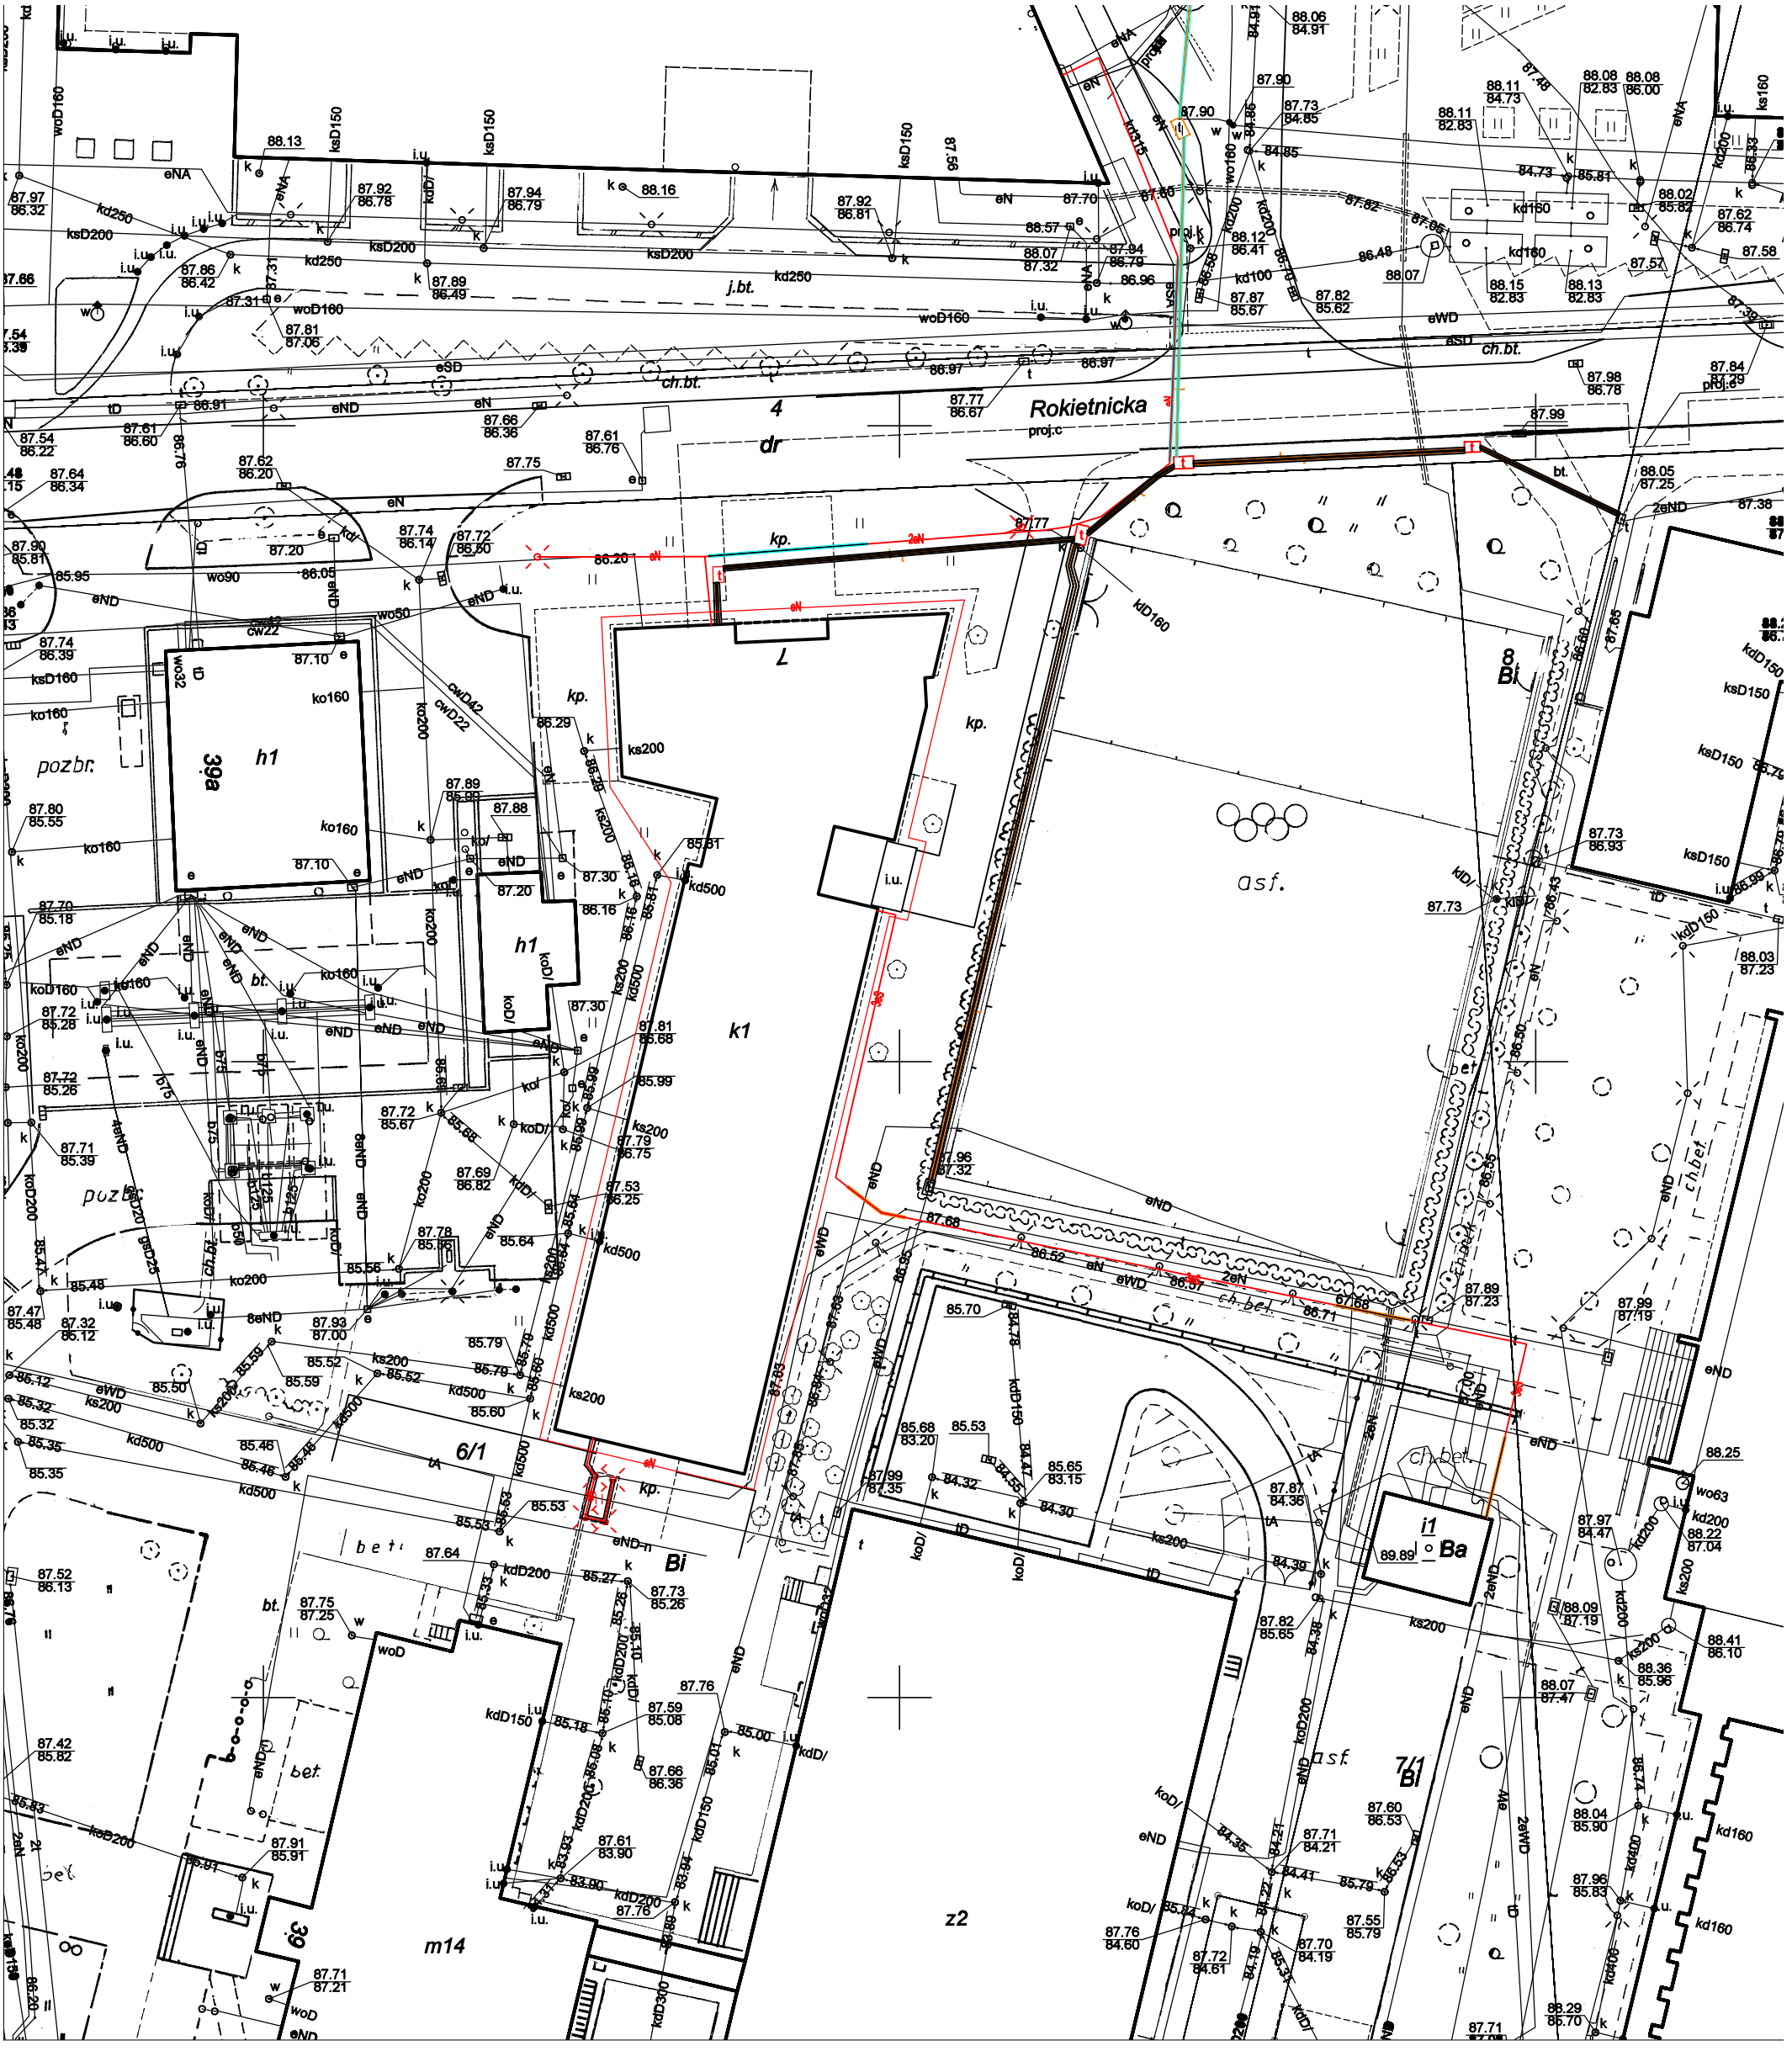

Mapa z inwentaryzacją powykonawczą budynku

skala 1 : 500

sekcja 6.177.11.08.2.4

1. Układ współrzędnych prostokątnych płaskich - PL 2000
2. Układ wysokościowy - Amsterdam

Miasto Poznań
Jedn. ewiden. (identyfikator) : Miasto Poznań (306401_1)
Obręb (identyfikator) : Łazarz (306401_1.0039)
Numer arkusza : 07

ZG-OUG.4104.6775.2017
Sporządził:

Mapa aktualna na dzień
04.07.2018r.

Poświadcza się, że niniejszy dokument został opracowany w wyniku prac geodezyjnych i kartograficznych, których rezultaty zawiera operat techniczny wpisany do ewidencji materiałów państwowego zasobu geodezyjnego i kartograficznego

PREZYDENT MIASTA POZNANIA

.....
(Identyfikator ewidencyjny materiału zasobu – operatu technicznego)

.....
(Data wpisania operatu technicznego do ewidencji materiałów zasobu)

.....
(imię, nazwisko i podpis osoby reprezentującej organ)