

1. PZT0







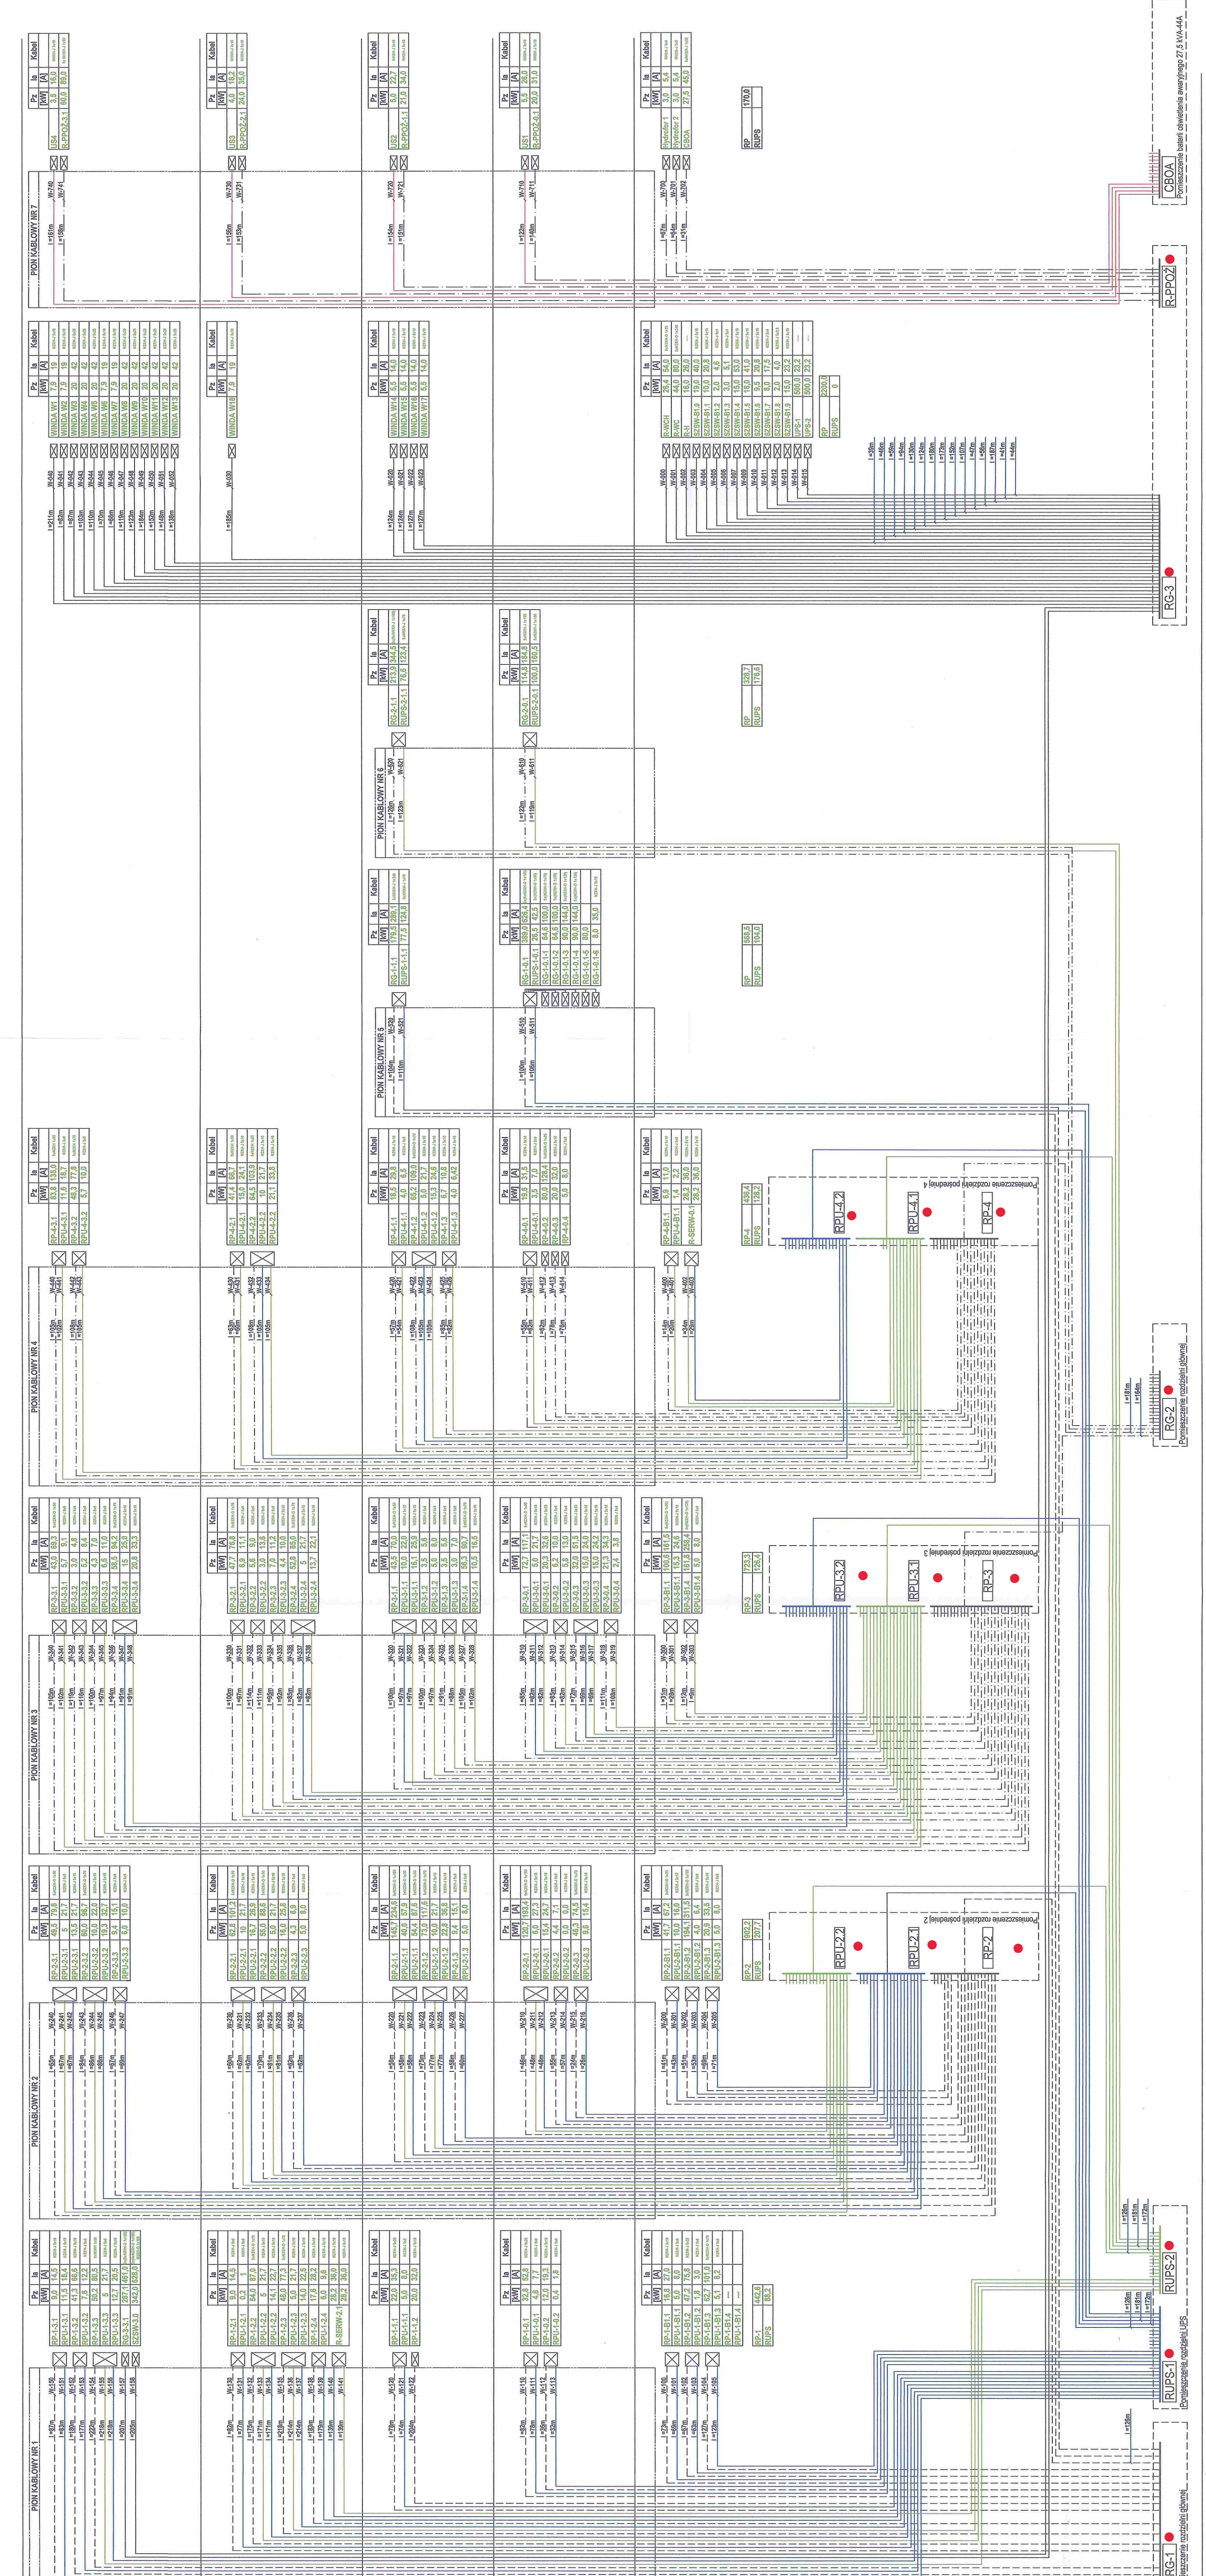


**WILLART**  
 ARCH. BOGDAN KOCIOŁOWSKI  
 BIURO ARCHYTEKTONICZNE  
 ul. Sienkiewicza 3/2, 50-300 Wrocław  
 tel. 71 42 42 42 42, 71 42 42 42 42  
 www.willart.pl





**DOKUMENTACJA  
 POWYKONAWCZA**

