Województwo: podkarpackie
Powiat: przeworski
Jednostka ewidencyjna: Przeworsk [181406_2]
Obręb: Rozbórz [181406_2.0007]
Działka: 1442, 1444

MAPA DO CELÓW PROJEKTOWYCH
SKALA 1:500

Sekcje mapy: 8.125.07.15.2.2; 8.125.07.10.4.4
Układ współrzędnych 2000, układ wysokościowy "Kronsztadt" 86
GG.6640.980.2020
Licencja Nr GG.6640.980.2020_1814_K05
Mapa aktualna na dzień 18-06-2020 r.
Wykazane na niniejszej mapie granice nieruchomości nie zostały wyznaczone w terenie i nie zostały określone z wymaganą dokładnością pomiaru.
Niniejsza mapa może służyć do projektowania budynków sytuowanych w odległości nie mniejszej niż 4,0 m od granicy nieruchomości.
Niniejsza mapa została wykonana bez ustalenia obciążeń dot. służebności gruntowych.
Nie wyklucza się istnienia w terenie innych nie wykazanych na niniejszej mapie urządzeń podziemnych, które nie były zgłoszone do inwentaryzacji lub o których brak jest informacji w instytucjach branżowych.

ZAKŁAD USŁUGOWY
„GEO - MUZ"
Jacek Mucha
37-200 Przeworsk, ul.Jagiellońska 4
tel. 503 965 483, 509 587 402
NIP 794-107-59-56 REGON 651533399

Geodeta Uprawniony
Nr 1940/4 (1,2)
Jacek Mucha

STAROSTA PRZEWORSKI
POWIATOWY OŚRODEK DOKUMENTACJI GEODEZYJNEJ I KARTOGRAFICZNEJ
Poświadcza się, że niniejszy dokument został opracowany w wyniku prac geodezyjnych i kartograficznych, których rezultaty zawiera operat techniczny wpisany do ewidencji materiałów państwowego zasobu geodezyjnego i kartograficznego
Identyfikator ewidencyjny materiału zasobu-operatu technicznego: 1814. 2020. 1214
29 CZE. 2020
Z up. STAROSTY
mgr inż. Barbara Kuter
KIEROWNIK POWIATOWEGO OŚRODKA DOKUMENTACJI GEODEZYJNEJ I KARTOGRAFICZNEJ
Data wpisania operatu technicznego do ewidencji materiałów zasobu
Imię i nazwisko i podpis osoby reprezentującej organ

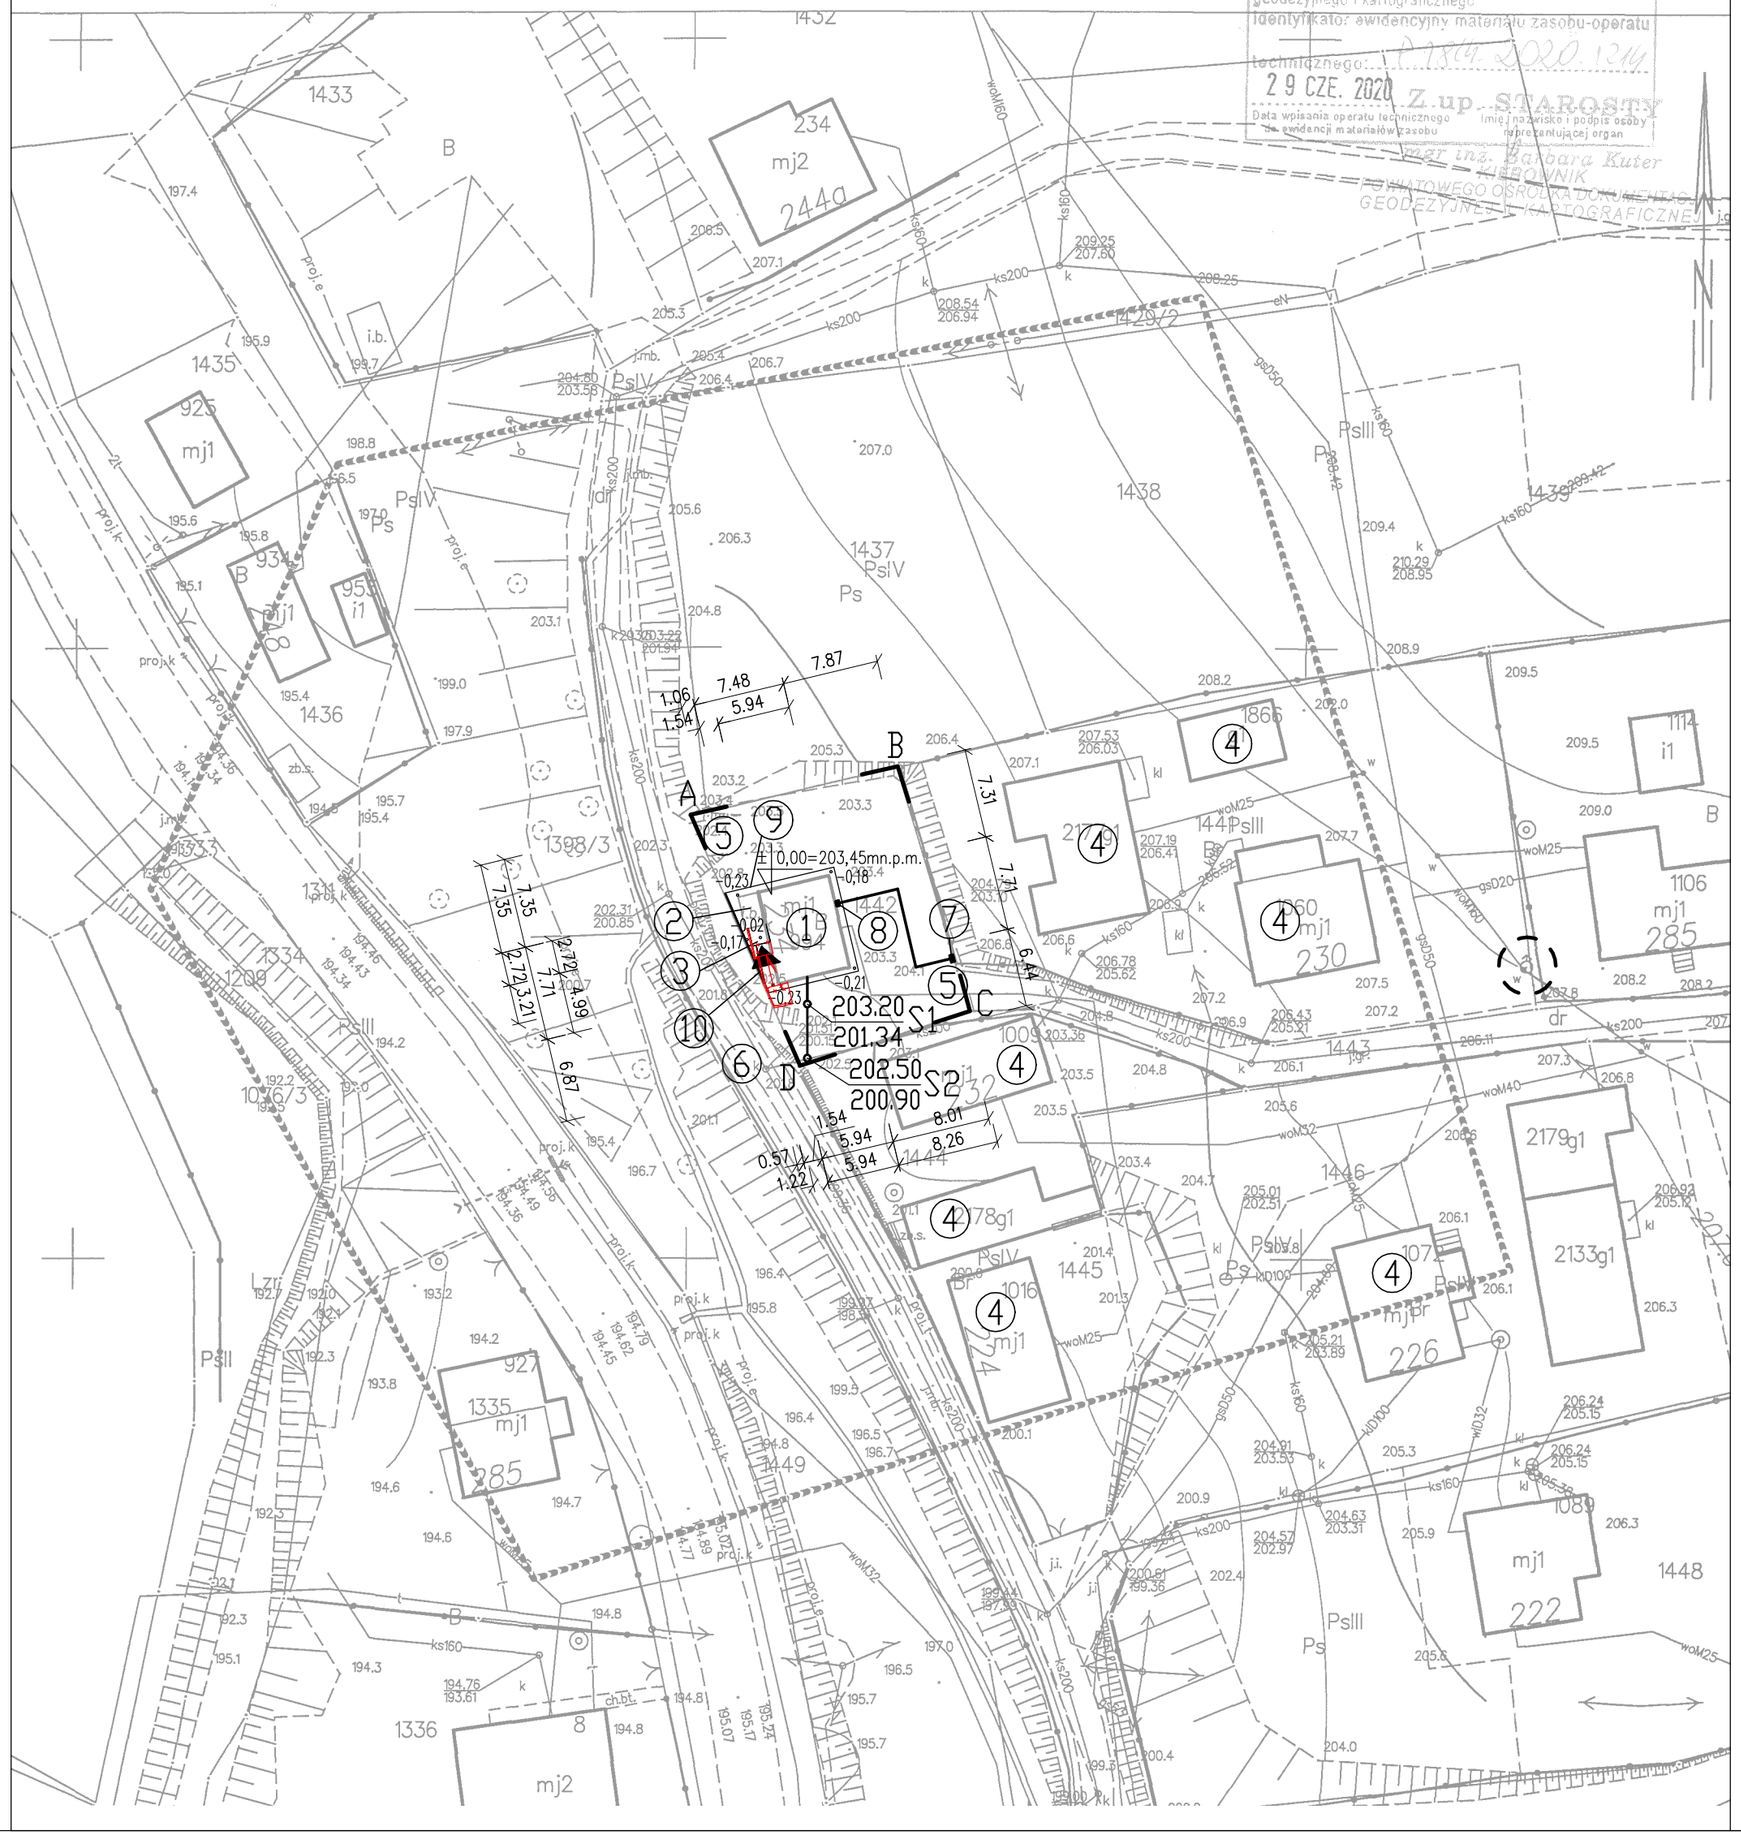

RYSUNEK ZAMIENNY – ZAGOSPODAROWANIE TERENU
skala 1:500

OBIEKT: Przebudowa i remont drewnianego budynku mieszkalnego w miejscowości Rozbórz na działce o nr ewid. 1442 z przeznaczeniem na mieszkanie chronione, wraz z przyłączami i instalacją gazu

LOKALIZACJA: Działka nr ewid. 1442 położona w Rozborzu

INWESTOR: Gmina Przeworsk
ul. Bernardyńska 1a, 37–200 Przeworsk

LEGENDA:

1. Istn. budynek mieszkalny poddawany przebudowie
2. Istn. ganek poddawany przebudowie
3. Istn. schody przedudowywane na chodnik
4. Istn. zabudowa działek sąsiednich
5. Istn. wjazd na działkę
6. Istn. droga gminna
7. Skrzynka gazowa wg oddzielnego opracowania
8. Proj. skrzynka z zaworem
9. Proj. utwardzenie terenu
10. Proj. palisada

◀ – WEJŚCIA DO BUDYNKU

A–D – GRANICA DZIAŁKI OBJĘTEJ OPRACOWANIEM

– proj. instalacja gazowa zewnętrzna PEØ25
– proj. przyłącz kanalizacji sanitarnej PVC Ø160
– elementy projektowane – zmiany

Zestawienie powierzchni działki nr ewid. 1442 ~341,50m²

pow. istn. budynku mieszkalnego z gankem	49,99m²	
pow. proj. utwardzenie terenu	~~22,73m²~~	24,92m²
pow. terenów zielonych	~~268,78m²~~	266,68m²
pow. terenu zabudowanego	14,6%	
pow. terenu biologicznie czynna	~~78,7%~~	78,1%

Stwierdzam zgodność z oryginałem mapy do celów projektowych

Uwaga:
Wokół budynku zebrać grunt ze spadkiem min. 2% od budynku o szerokości ~2m

FIRMA: Zakład Usług Projektowych G. Kalamarz w Przeworsku			
TEMAT: Przebudowa i remont drewnianego budynku mieszkalnego w miejscowości Rozbórz na działce o nr ewid. 1442 z przeznaczeniem na mieszkanie chronione, wraz z przyłączami i instalacją gazu			
TREŚĆ RYSUNKU: RYSUNEK ZAMIENNY – PROJEKT ZAGOSPODAROWANIA TERENU			SKALA 1:500
PROJEKTOWAŁ	imie i nazwisko	nr upr	podpis
	mgr inż. arch. Sławomir Koń	A-131/90	
	mgr inż. Marek Kosior	12/98	
			BRANZA architektura
			NUMER RYSUNKU 1
UMOWA	DATA 06-2020	STADIUM PB	