ŻALUZJE ZEWNĘTRZNE - ROZRYS 02
SKALA 1:25

RZUT 02

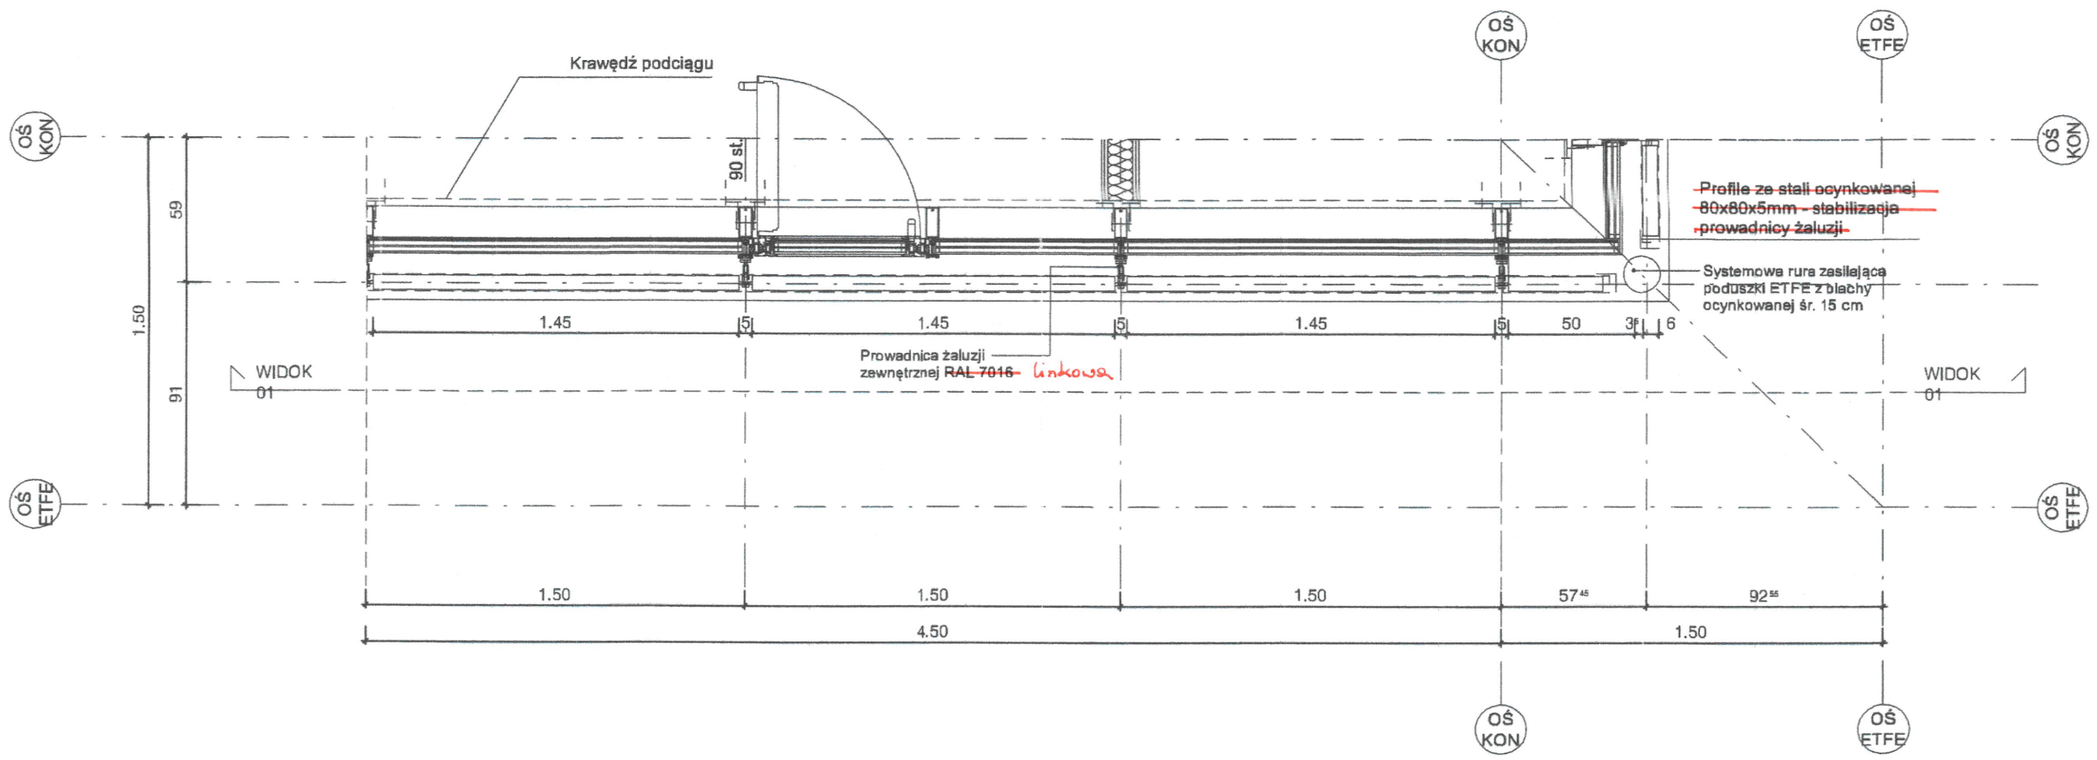

1. Klasa odporności ogniowej wszystkich elementów głównej konstrukcji nośnej w części podziemnej R120, w części nadziemnej R60.
2. Przed przystąpieniem do prac budowalnych należy wykonać szczegółowe geodezyjne i wytyczenia poszczególnych nowoprojektowanych elementów w celu weryfikacji przyjętych rozwiązań projektowych.
3. Przed przystąpieniem do realizacji, dla opartych o rozwiązania producenckie (ślusarka okienna i drzwiowa, systemy sufitów podwieszanych, elementy aranżacji oraz inne - wskazane na rysunkach), należy wykonać projekt warsztatowy z uwzględnieniem wymagań technicznych poszczególnych systemów - na podstawie pomiaru stanu surowego konstrukcji.
4. Wszelkie zmiany projektowe, szczegóły rozwiązań, projekty warsztatowe należy uzgodnić z autorem projektu lub architektem prowadzącym nadzór autorski.
5. Poszczególne składowe dokumentacji projektowej należy rozpatrywać całościowo wraz z opisem technicznym i rysunkami.
6. W przypadku wątpliwości w zakresie jednoznacznej interpretacji zapisów projektowych obliguje się wykonawcę robót do kontaktu z autorem opracowania w celu ich wyjaśnienia przed rozpoczęciem robót budowlanych.

Numer rysunku

303-PPK-4-AR-XX-DE-FA-B05

Schemat poglądowy

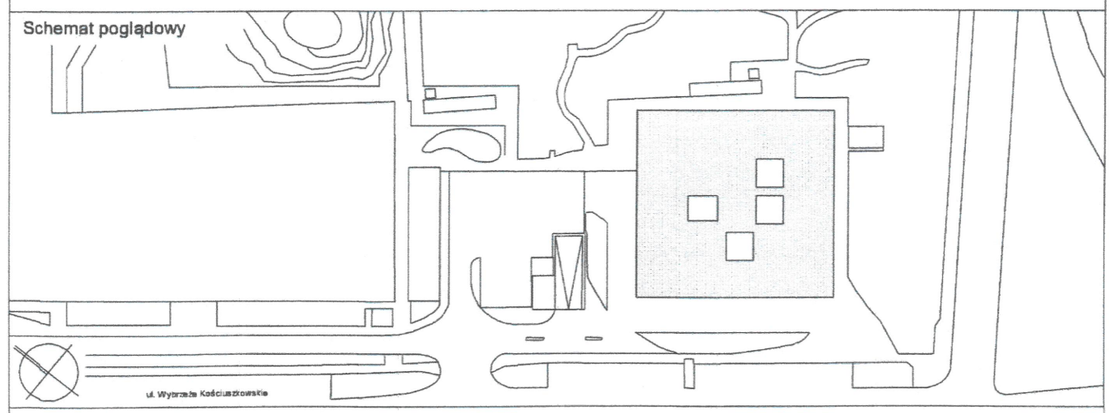

Projekt

Budowa budynku Pracowni Przewrotu Kopernikańskiego w ramach rozbudowy Centrum Nauki Kopernik

działka ew. nr 5/3 obręb 5-04-04 dzielnica Śródmieście, Warszawa

Faza projektu

Projekt wykonawczy

DOKUMENTACJA POWYKONAWCZA

Kierownik Budowy
Piotr Dykarowicz
upr. bud. PDL/0063/OWOK/06

Branża

Architektoniczna | PW/AR

Nazwa arkusza

Detale fasady - żaluzje zewnetrzne - 02

Numer rysunku	Indeks zmiany	Status
303-PPK-4-AR-XX-DE-FA-B05	W04	

Data	Skala	Data zmiany	Format
26.10.2018	1 : 25		420 x 594 mm

Plik	Opracował
303-PPK-4-AR	AJ

Inwestor
Centrum Nauki Kopernik
ul. Wybrzeże Kościuszkowskie 20
00-390 Warszawa
tel. +48 22 5964110
info@kopernik.org.pl

Projektant
Heinle, Wischer und Partner Architekci Sp. z o.o.
Plac Solny 4/2
50-060 Wrocław
tel. +48 71 37196 00
fax +48 71 37196 10
wroclaw@heinlewischerpartner.de

		Podpis
Projektant Architektura Specjalność	mgr inż. arch. Edzard Schultz upr. bud. nr W/11/2013 architektoniczna	
Sprawdzający Architektura Specjalność	mgr inż. arch. Thomas Heinle upr. bud. nr W/55/2007 architektoniczna	