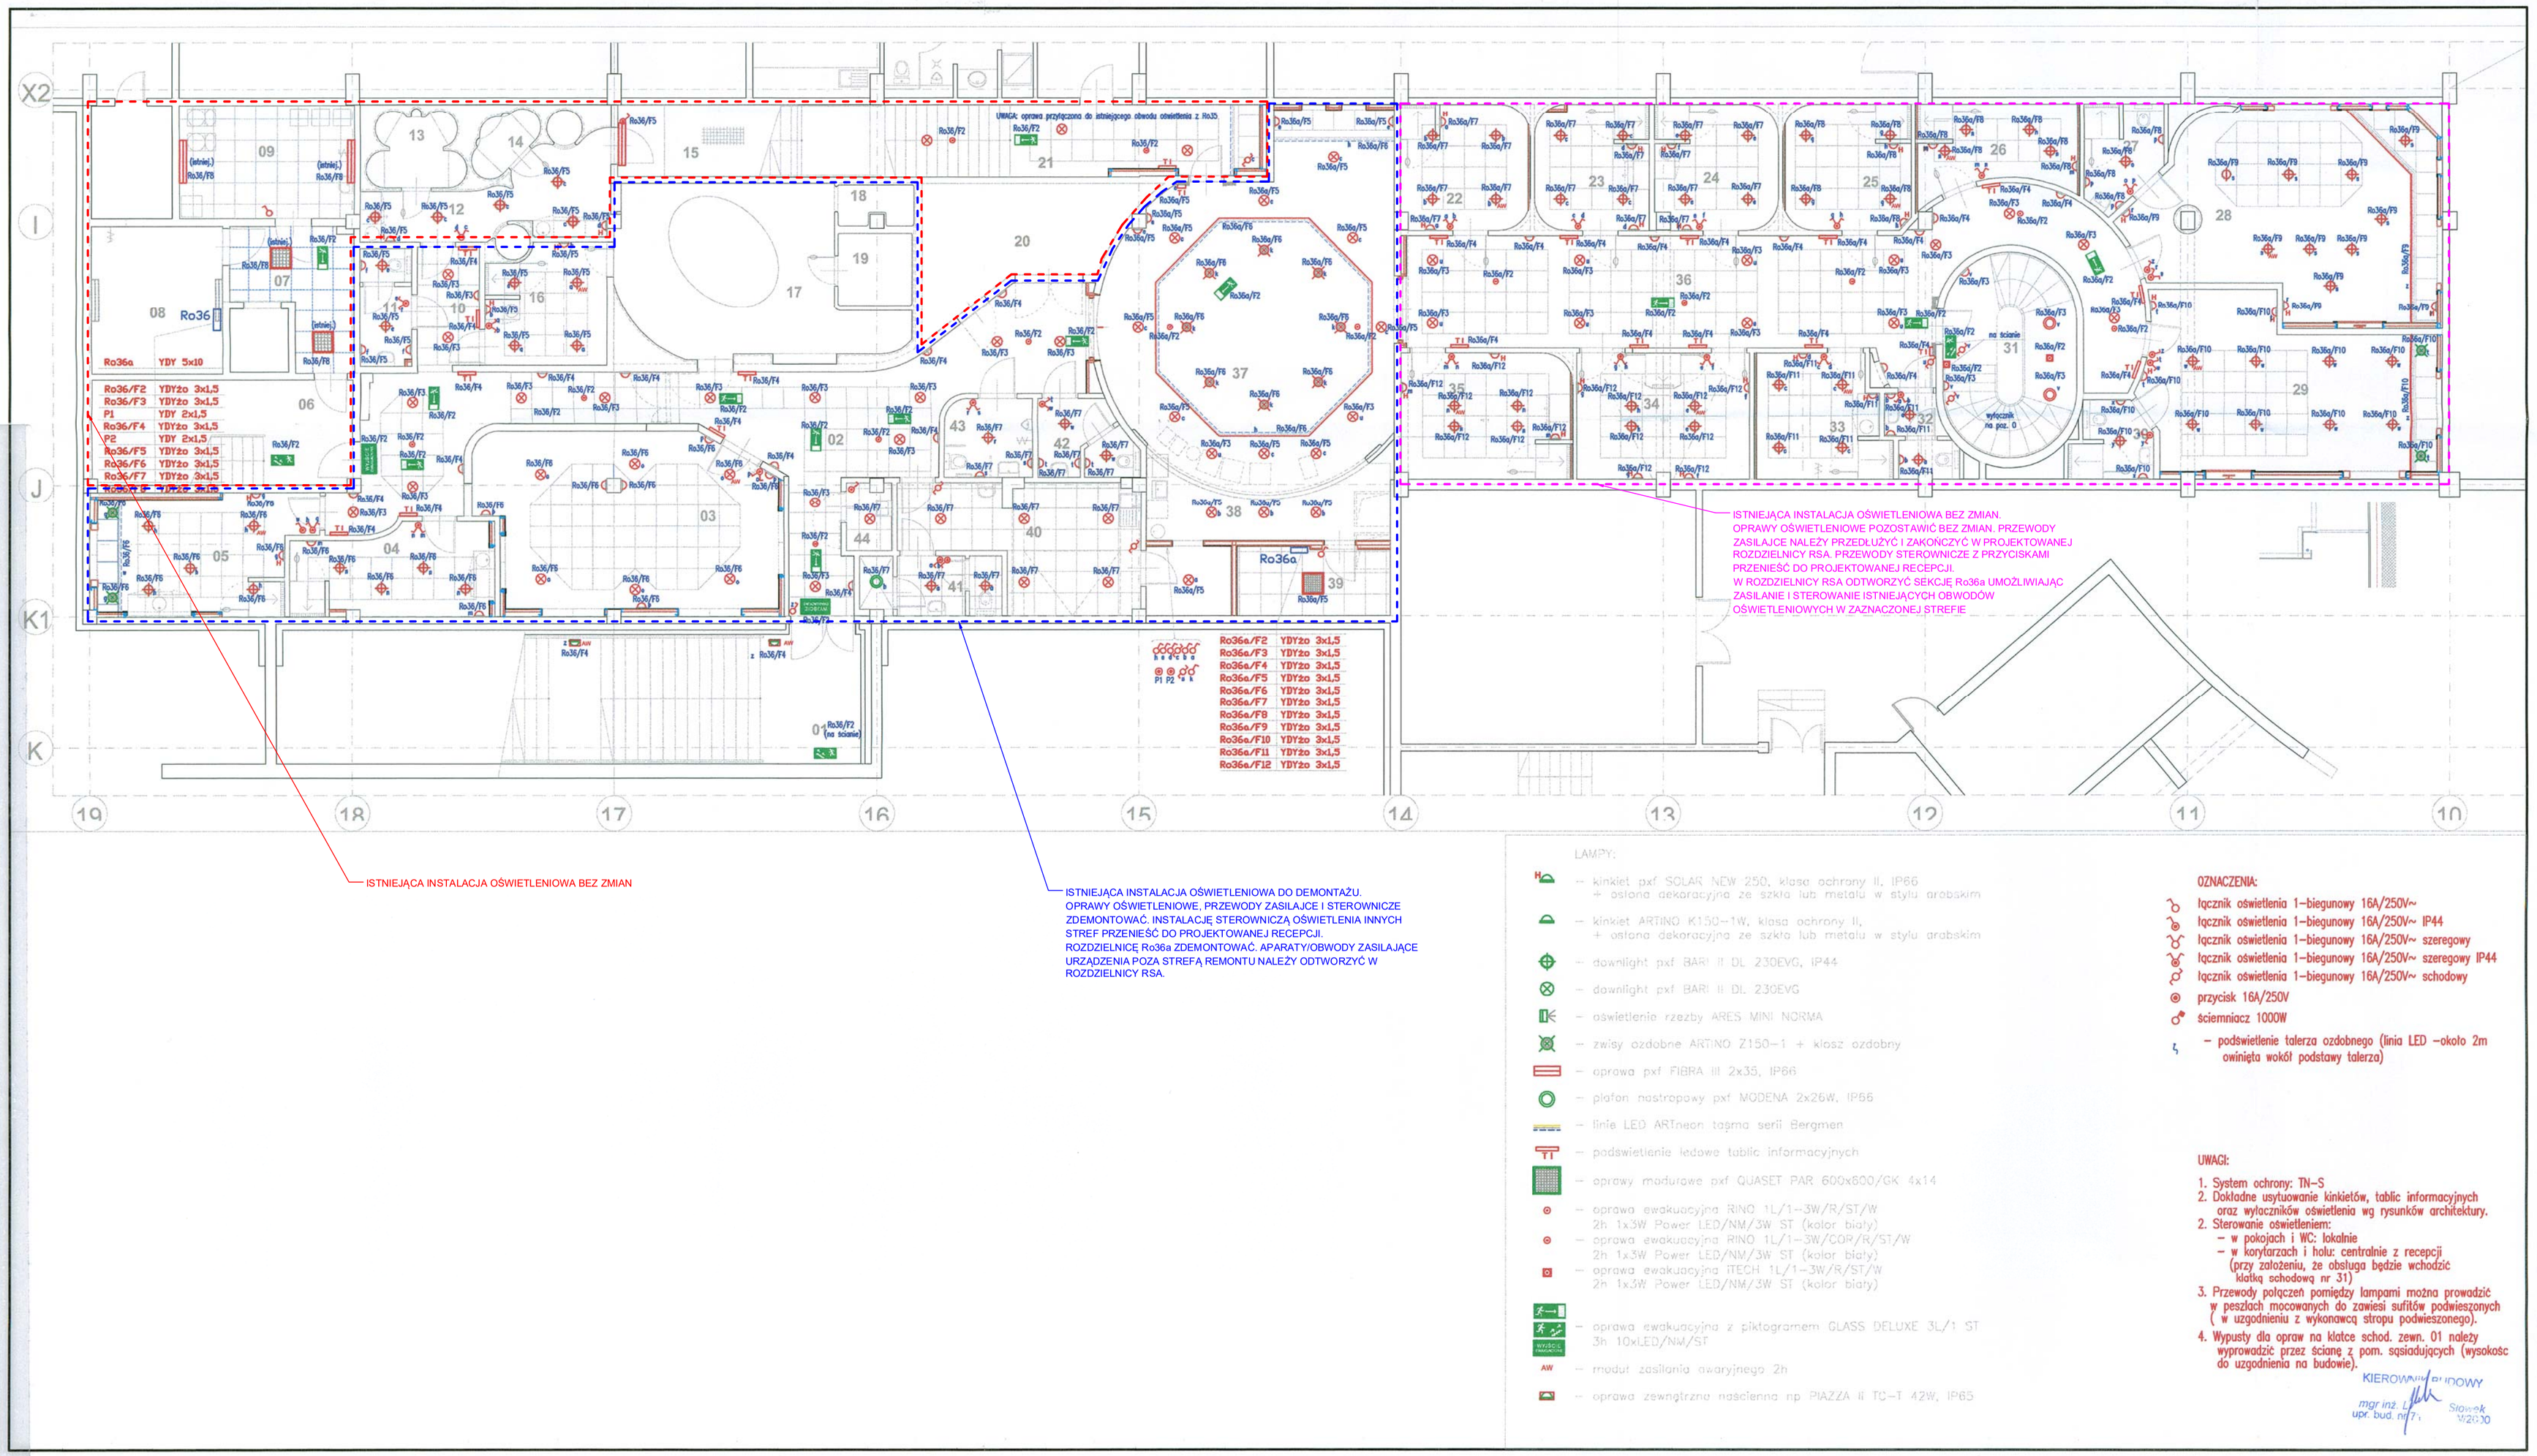

LAMPY:

- kinkiet pxf SOLAR NEW 250, klasse ochrony II, IP66 + osłona dekoracyjna ze szkła lub metalu w stylu arabskim
- kinkiet ARTINO K150-1W, klasa ochrony II, + osłona dekoracyjna ze szkła lub metalu w stylu arabskim
- downlight pxf BARI II DL 230EVG, IP44
- downlight pxf BARI II DL 230EVG
- oświetlenie rzezby ARES MINI NORMA
- zwisy ozdobne ARTINO Z150-1 + klosz ozdobny
- oprawa pxf FIBRA II 2x35, IP66
- plafon nastropowy pxf MODENA 2x26W, IP66
- linia LED ARTneon taśma serii Bergmen
- podświetlenie ledowe tablic informacyjnych
- oprawy modułowe pxf QUASET PAR 600x600/CK 4x14
- oprawa ewakuacyjna RINO 1L/1-3W/R/ST/W 2h 1x3W Power LED/NM/3W ST (kolor biały)
- oprawa ewakuacyjna RINO 1L/1-3W/CDP/R/ST/W 2h 1x3W Power LED/NM/3W ST (kolor biały)
- oprawa ewakuacyjna TECH 1L/1-3W/R/ST/W 2h 1x3W Power LED/NM/3W ST (kolor biały)
- oprawa ewakuacyjna z piktogramem GLASS DELUXE 3L/1 ST 3h 10xLED/NM/ST
- moduł zasilania awaryjnego 2h
- oprawa zewnętrzna naścienna np. PIAZZA II T2-T 42W, IP65

OZNACZENIA:

- łącznik oświetlenia 1-biegunowy 16A/250V~
- łącznik oświetlenia 1-biegunowy 16A/250V~ IP44
- łącznik oświetlenia 1-biegunowy 16A/250V~ szeregowy
- łącznik oświetlenia 1-biegunowy 16A/250V~ szeregowy IP44
- łącznik oświetlenia 1-biegunowy 16A/250V~ schodowy
- przycisk 16A/250V
- ściemniacz 1000W
- podświetlenie talerza ozdobnego (linia LED -około 2m owinięta wokół podstawy talerza)

UWAGI:

1. System ochrony: TN-S
2. Dokładne usytuowanie kinkietów, tablic informacyjnych oraz wyłączników oświetlenia wg rysunków architektury.
3. Sterowanie oświetleniem:
   - w pokojach i WC: lokalnie
   - w korytarzach i holu: centralnie z recepcji (przy założeniu, że obsługa będzie wchodzić klatką schodową nr 31)
3. Przewody połączeń pomiędzy lampami można prowadzić w peszlach mocowanych do zawiesi sufitów podwieszonych (w uzgodnieniu z wykonawcą strogu podwieszonego).
4. Wypusty dla opraw na klatce schod. zewn. 01 należy wyprowadzić przez ścianę z pom. sąsiadujących (wysokośc do uzgodnienia na budowie).

KIEROWNIK BUDOWY
mgr inż. Julia Wiśniewska-Grzybowska
upr. bud. nr WKP/0385/PWOE/09

R1

WYKAZ POMIESZCZEŃ

NR POM.	NAZWA POMIESZCZENIA
01*	Kl. schodowa zewnętrzna
02	Komunikacja
03	Pomieszczenie wypoczynku
04	Masaż suchy
05	Masaż mokry
06	Klatka schodowa
07	Komunikacja
08	Pomieszczenie techniczne
09	Pom. odpoków brudnych
10	Komunikacja
11	Toaleta
12	Łaźnia błotna - RASOUL
13	Łaźnia błotna
14	Łaźnia błotna
15	Pom. tech. łaźni błotnej
16	Masaż mokry
17	Łaźnia turecka - HAMMAM
18	Natrysk
19	Łaźnia parowa
20**	Pom. tech. WHIRLPOOL
21	Pom. kl. schodowej
22	Hydromasaż
23	Masaż suchy
24	Masaż suchy
25	Hydroterapia
26	Hydroterapia
27	Łazienka VIP 1
28	Apartament VIP 1
29	Apartament VIP 2
30	Łazienka VIP 2
31	Kl. schodowa wewnętrzna
32	WC
33	Masaż mokry
34	Hydromasaż
35	Masaż membranowy
36	Komunikacja
37	Hall główny
38	Recepcja
39	Magazyn czysty
40	Pokój socjalny
41	Łazienka personelu
42	WC damski
43	WC męski + NPS
44	Pom. porządkowe
RAZEM:	

* - klatka schodowa zewnętrzna
** - pomieszczenie technologiczne

INŻYNIER KONTRAKTU
BARTŁOMIEJ TH... - inż. budowlana
Inspektor nadzoru
INSPEKTOR NADZORU
mgr inż. elektr. Wiesław Piegzyk
upr. bud. nr WKP/0387/Pw/WOE/09

DOKUMENTACJA POWYKONAWCZA

UZGODNIENIA MIĘDZYBRANŻOWE

Branża	Projektant	Nr uprawnień	Podpis	
Architektura	mgr inż. arch. Małgorzata Ciałkowska-Pałka	Nie dotyczy		
Technologia	mgr inż. Krystyna Prinkowska mgr inż. arch. Małgorzata Ciałkowska-Pałka	nie dotyczy Nie dotyczy		
inst. wod-kan(z.c.t.o.)/gaz(gaz)	mgr inż. Piotr Banaszewski	314/93/Pw/PWOE/10		
inst. co/chłodnictwo/gazownicze				
inst. wod-kan	mgr inż. Leszek Marchlewski	1644/Pw		
inst. elektryczne				
inst. sanitarne	Marek Pałka	2394/91/L		

Temat:	BUDOWA STREFY "SPA & WELLNESS" W KOMPLEKSIE SPORTOWO-REKREACYJNYM "TERMY MALTAŃSKIE" PRZY UL. TERMALNEJ 1 W POZNANIU			
Faza:	PROJEKT WYKONAWCZY			
Branża:	INSTALACJE ELEKTRYCZNE			
Rysunek:	INSTALACJA OŚWIETLENIA			
Wykonawca:	ALSTAL G.B. SP. Z O.O. JUCZEWO 76, 88-100 INOWROCŁAW			
Podwykonawca:	MAŁGORZATA CIEŚLICZAK-PATRIS PROJEKTOWANIE ARCHITEKTONICZNE UL. PARYSKA 19/22 M.15, 03-935 WARSZAWA, TEL. 602 739 550			
Projektant:	inż. Henryk Wdzięk, Nr-850/94		Podpis:	
Data ostatniej "U":	Skala: 1:100	Nr rys: 101/E/PW	Data: 2013.08.09	

JEDNOSTKA PROJEKTOWA PROWADZĄCA
DEMURG PROJECT S.A.
ul. Górnicza 2/143 A
PL 60-107 Poznań
tel./fax: +48 61 662 11 40
www.demurg.com.pl

NAZWA OBIEKTU BUDOWLANEGO	Wykonanie robót budowlanych związanych z adaptacją strefy SPA na strefę Saun w kompleksie sportowo - rekreacyjnym "Termy Maltańskie" przy ul. Termalnej 1 w Poznaniu		
FUNKCJA	IMIĘ I NAZWISKO	NR UPR. W SPEC.	PODPIS
GŁÓWNY/A PROJEKTANT:	mgr inż. Marcin Gatniejwski	upr. nieograniczone do proj. w spec. elektrycznej nr WKP/0043/PWOE/15	
OPRACOWAŁ/A:	mgr inż. Julia Wiśniewska-Grzybowska		
SPRAWDZIŁ/A:	mgr inż. Wiesław Kaplon	upr. nieograniczone do proj. w spec. elektrycznej nr WKP/0385/PWOE/09	

TYTUŁ RYS.	SKALA
ISTNIEJĄCA INSTALACJA ELEKTRYCZNA ZAKRES DEMONTAŻU INSTALACJA OŚWIETLENIOWA	1:100
DATA 12.2023	NR RYSUNKU E-5.1

Rysunek stanowi własność firmy DEMURG i nie może być kopiowany, rozpowszechniany, modyfikowany i udostępniany osobom trzecim bez wcześniejszej pisemnej zgody właściciela.