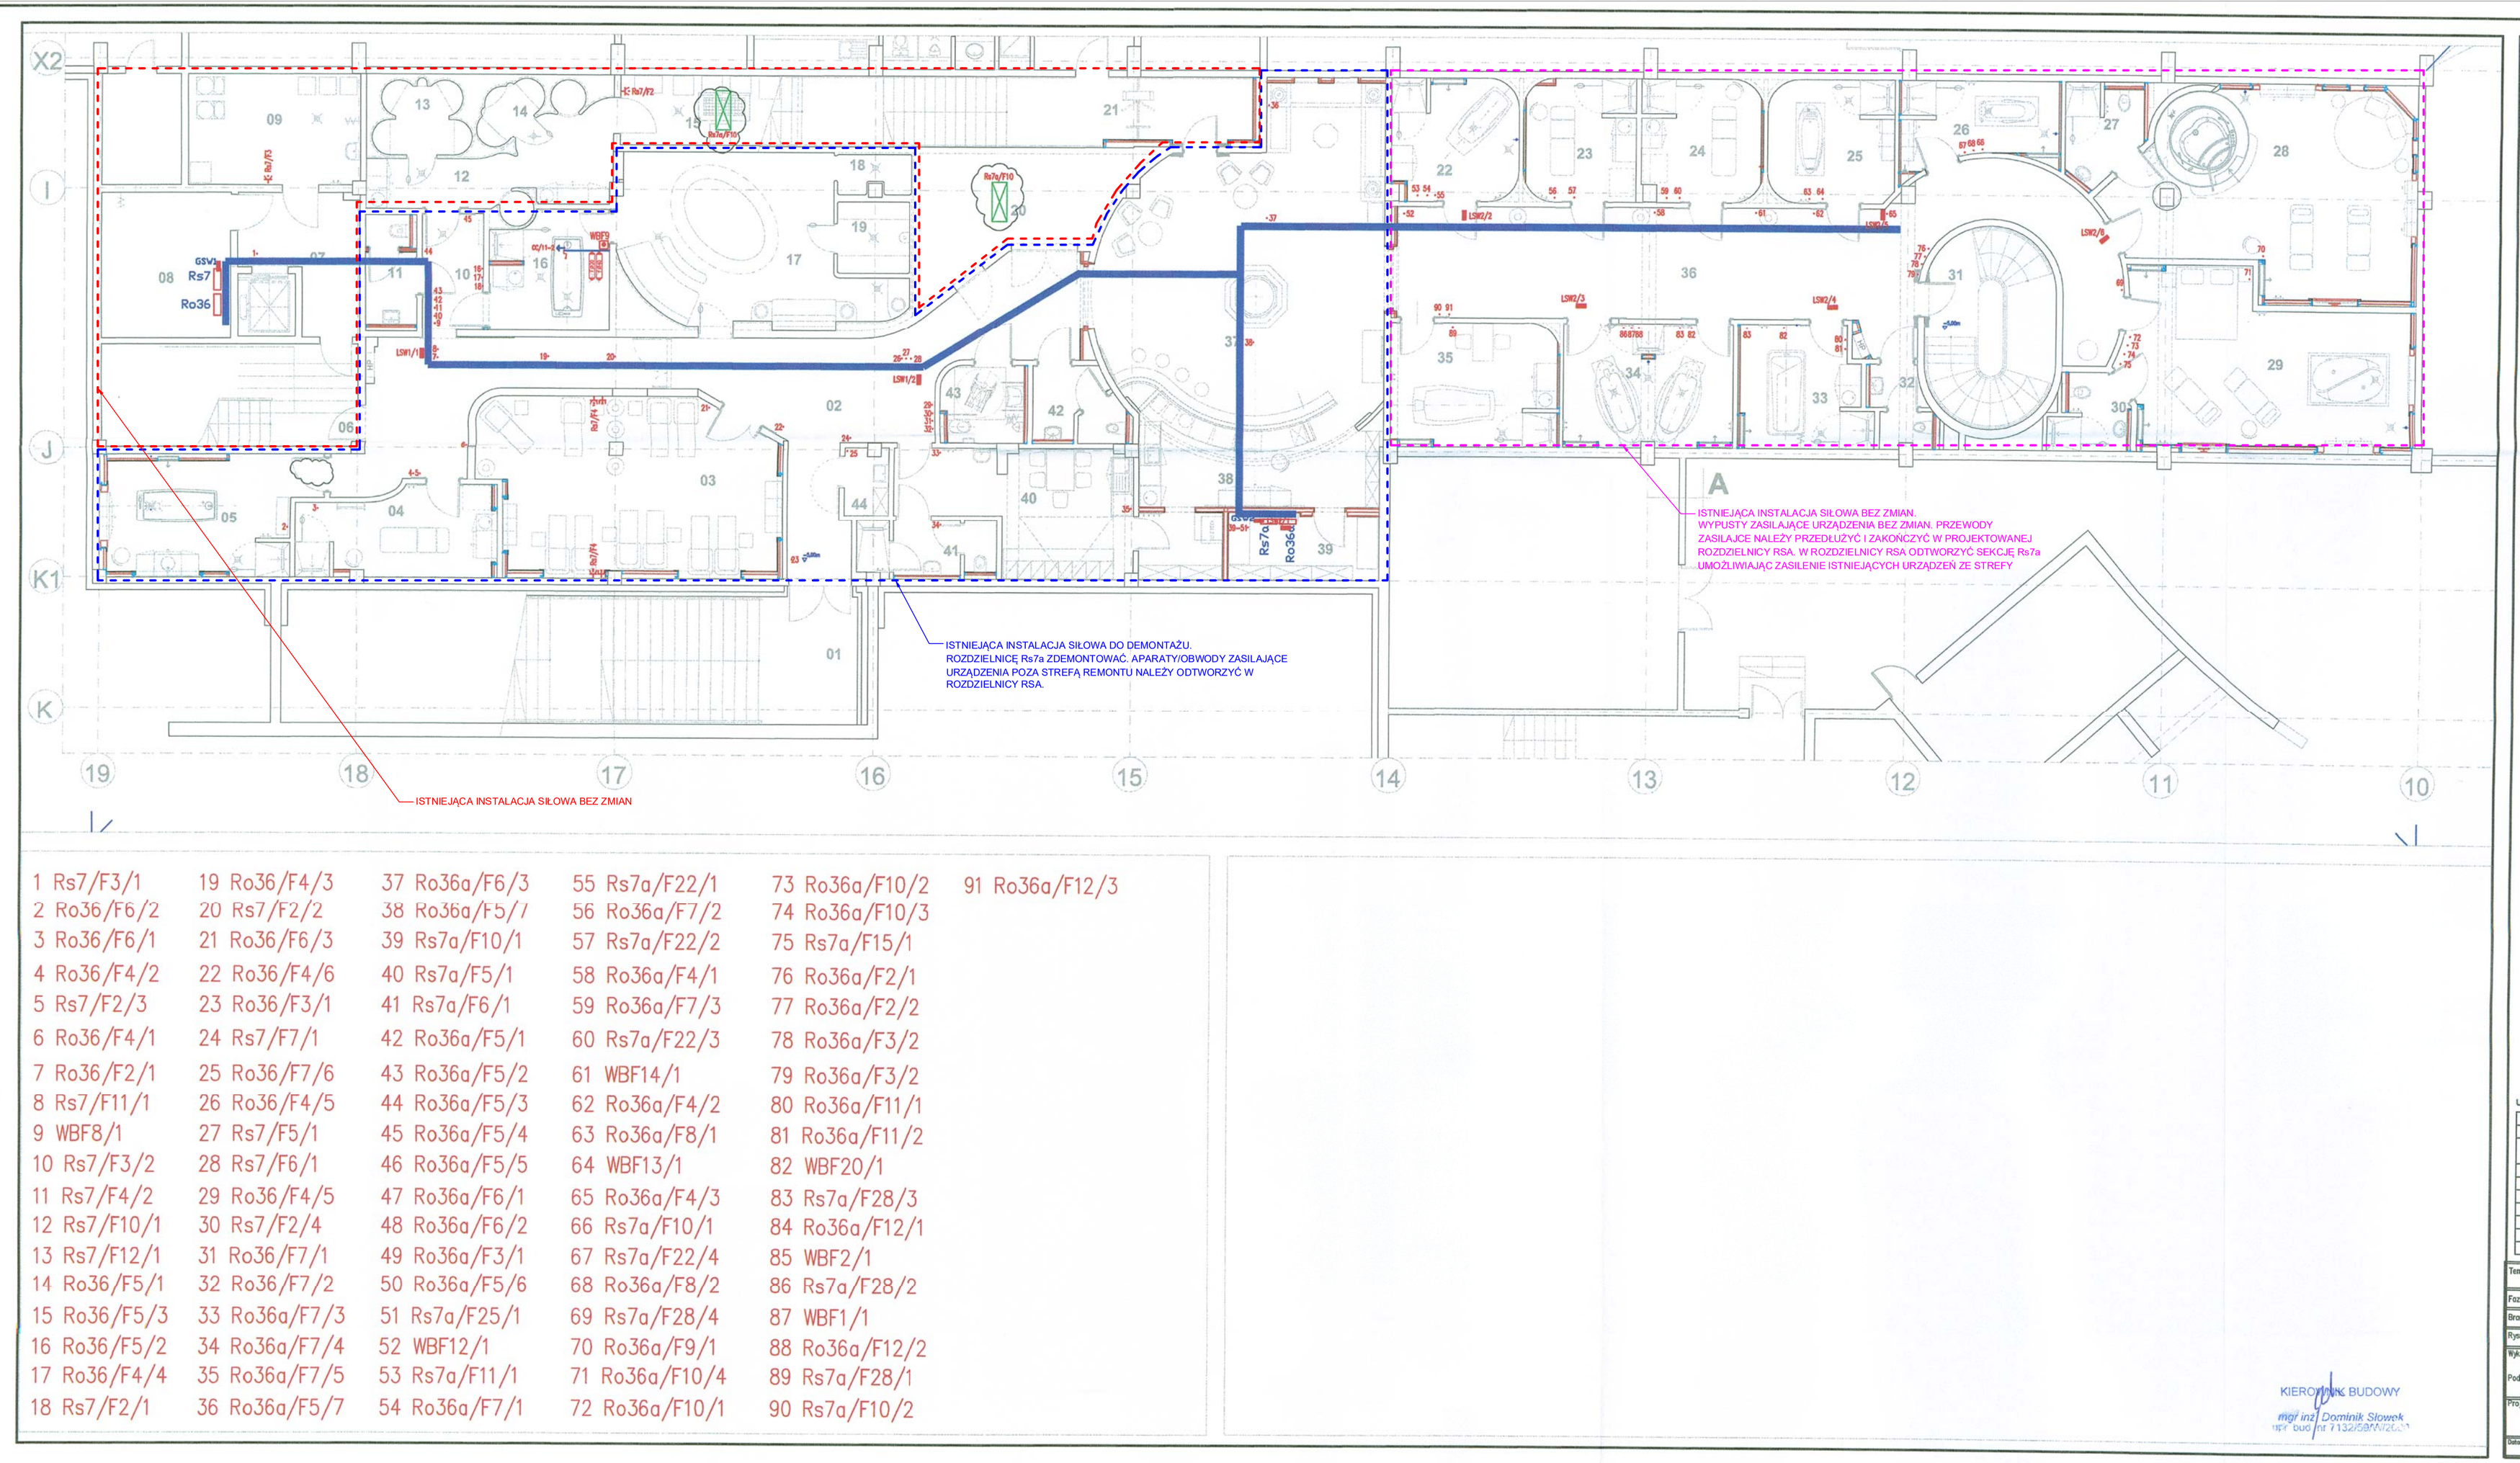

1 Rs7/F3/1	19 Ro36/F4/3	37 Ro36a/F6/3	55 Rs7a/F22/1	73 Ro36a/F10/2	91 Ro36a/F12/3		
2 Ro36/F6/2	20 Rs7/F2/2	38 Ro36a/F5/7	56 Ro36a/F7/2	74 Ro36a/F10/3			
3 Ro36/F6/1	21 Ro36/F6/3	39 Rs7a/F10/1	57 Rs7a/F22/2	75 Rs7a/F15/1			
4 Ro36/F4/2	22 Ro36/F4/6	40 Rs7a/F5/1	58 Ro36a/F4/1	76 Ro36a/F2/1			
5 Rs7/F2/3	23 Ro36/F3/1	41 Rs7a/F6/1	59 Ro36a/F7/3	77 Ro36a/F2/2			
6 Ro36/F4/1	24 Rs7/F7/1	42 Ro36a/F5/1	60 Rs7a/F22/3	78 Ro36a/F3/2			
7 Ro36/F2/1	25 Ro36/F7/6	43 Ro36a/F5/2	61 WBF14/1	79 Ro36a/F3/2			
8 Rs7/F11/1	26 Ro36/F4/5	44 Ro36a/F5/3	62 Ro36a/F4/2	80 Ro36a/F11/1			
9 WBF8/1	27 Rs7/F5/1	45 Ro36a/F5/4	63 Ro36a/F8/1	81 Ro36a/F11/2			
10 Rs7/F3/2	28 Rs7/F6/1	46 Ro36a/F5/5	64 WBF13/1	82 WBF20/1			
11 Rs7/F4/2	29 Ro36/F4/5	47 Ro36a/F6/1	65 Ro36a/F4/3	83 Rs7a/F28/3			
12 Rs7/F10/1	30 Rs7/F2/4	48 Ro36a/F6/2	66 Rs7a/F10/1	84 Ro36a/F12/1			
13 Rs7/F12/1	31 Ro36/F7/1	49 Ro36a/F3/1	67 Rs7a/F22/4	85 WBF2/1			
14 Ro36/F5/1	32 Ro36/F7/2	50 Ro36a/F5/6	68 Ro36a/F8/2	86 Rs7a/F28/2			
15 Ro36/F5/3	33 Ro36a/F7/3	51 Rs7a/F25/1	69 Rs7a/F28/4	87 WBF1/1			
16 Ro36/F5/2	34 Ro36a/F7/4	52 WBF12/1	70 Ro36a/F9/1	88 Ro36a/F12/2			
17 Ro36/F4/4	35 Ro36a/F7/5	53 Rs7a/F11/1	71 Ro36a/F10/4	89 Rs7a/F28/1			
18 Rs7/F2/1	36 Ro36a/F5/7	54 Ro36a/F7/1	72 Ro36a/F10/1	90 Rs7a/F10/2			

WYKAZ POMIESZCZEŃ

NR POM	NAZWA POMIESZCZENIA
01*	Kl. schodowa zewnętrzna
02	Komunikacja
03	Pomieszczenie wypoczynku
04	Masaż suchy
05	Masaż mokry
06	Klatka schodowa
07	Komunikacja
08	Pomieszczenie techniczne
09	Pom. odpadów brudnych
10	Komunikacja
11	Toaleta
12	Łaźnia błotna - RASOUL
13	Łaźnia błotna
14	Łaźnia błotna
15	Pom. tech. łaźni błotnej
16	Masaż mokry
17	Łaźnia turecka - HAMMAM
18	Natrysk
19	Łaźnia parowa
20**	Pom. tech. WHIRLPOOL
21	Pom. kl. schodowej
22	Hydromasaż
23	Masaż suchy
24	Masaż suchy
25	Hydroterapia
26	Hydroterapia
27	Łazienka VIP 1
28	Apartament VIP 1
29	Apartament VIP 2
30	Łazienka VIP 2
31	Kl. schodowa wewnętrzna
32	WC
33	Masaż mokry
34	Hydromasaż
35	Masaż membranowy
36	Komunikacja
37	Hall główny
38	Recepcja
39	Magazyn czysty
40	Pokój socjalny
41	Łazienka personelu
42	WC damski
43	WC męski + NPS
44	Pom. porządkowe
RAZEM:	
*	- klatka schodowa zewnętrzna
**	- pomieszczenie niedostępne

INŻYNIER KONTRAKTU
BARTA UTM Tadeusz Sanjerka
Inspektor
INSPEKTOR NADZORU ELEKTRYCZNEGO
mgr inż. elektr. Wojciech Pisprzyk
upr. 225/87 Pw WKP/E/0855/01
PODPIS

DOKUMENTACJA POWYKONAWCZA

UZGODNIENIA MIĘDZYBRANŻOWE

Branża	Projektant	Nr uprawnień	Podpis	
Architektura	mgr inż. arch. Małgorzata Dariusz-Parka	Wa-5998		
Technologia	mgr inż. Krzysztof Pilchowicz mgr inż. arch. Małgorzata Dariusz-Parka	Lub- Wa-5998		
Inst.wod.kan.gaz.i c.o.(węzeł)	mgr inż. Piotr Bartłomiejski	WKP/0027/PW/ 07/01/Pw		
Inst. sanitarne (węzeł cieplny)				
Inst. elektryczne	mgr inż. Leszek Mierzejewski	WKP/0855/PW/ 04/01/Pw		
Inst. wentylacyjne				
Inst. teletechniczne	Marek Filipiak	DS/4370/		

Temat:	BUDOWA STREFY "SPA & WELLNESS" W KOMPLEKSIE SPORTOWO-REKREACYJNYM "TERMY MALTAŃSKIE" PRZY UL. TERMALNEJ 1 W POZNANIU
Faza:	PROJEKT WYKONAWCZY
Branża:	INSTALACJE ELEKTRYCZNE
Rysunek:	INSTALACJA SIŁY
Wykonawca:	ALSTAL G.B. SP. Z O.O. JACEWO 76, 88-100 INOWROCŁAW
Podwykonawca:	MAŁGORZATA CIEŚLICZAK–PATRIS PROJEKTOWANIE ARCHITEKTONICZNE UL. PARYSKA 18/22 M.15, 03-335 WARSZAWA, TEL. 022 739 550
Projektant:	inż. Marcin Gatniejwski, Wa-352/84 — Podpis
Data ostatniej korekty:	Skala: 1:100 — Nr rys. 201/E/PW — Data: 2013.08.09

KIEROWNIK BUDOWY
mgr inż. Dominik Słowek
upr. bud. nr PTI/2/2007/OOC

JEDNOSTKA PROJEKTOWA PROWADZĄCA	DEMURG PROJECT S.A.	ul. Górnicza 2/143 A PL 60-107 Poznań tel./fax: +48 61 662 11 40 www.demiurg.com.pl	
NAZWA OBIEKTU BUDOWLANEGO	Wykonanie robót budowlanych związanych z adaptacją strefy SPA na strefę Saun w kompleksie sportowo - rekreacyjnym "Termy Maltańskie" przy ul. Termalnej 1 w Poznaniu		
FUNKCJA	IMIĘ I NAZWISKO	NR UPR. W SPEC.	PODPIS
GŁÓWNY/A PROJEKTANT:	mgr inż. Marcin Gatniejwski	upr. nieograniczone do proj. w spec. elektrycznej nr WKP/0043/PWOE/15	
OPRACOWAL/A:	mgr inż. Julia Wiśniewska-Grzybowska		
SPRAWDZIŁ/A:	mgr inż. Wiesław Kapłon	upr. nieograniczone do proj. w spec. elektrycznej nr WKP/0385/PWOE/09	
TYTUŁ RYS.	ISTNIEJĄCA INSTALACJA ELEKTRYCZNA ZAKRES DEMONTAŻU INSTALACJA SIŁOWA	SKALA	1:100
DATA	12.2023	NR RYSUNKU	E-5.3

Rysunek stanowi własność firmy DEMIURG i nie może być kopiowany, rozpowszechniany, modyfikowany i udostępniany osobom trzecim bez wcześniejszej pisemnej zgody właściciela.