

E1
K. Dobrowolska
24.03.2021

PREZYDENT MIASTA BYDGOSZCZ

Numer: UP-4005/339/21
Nr wpływu - 5067

T1 / *704* / *2021-03-24*

KOMUNALNE PRZEDSIĘBIORSTWO ENERGETYKI CIEPLNEJ Spółka z o.o. w BYDGOSZCZY	
wpl. dnia	23.03.2021
Zal.	1.
L.dz.	2514-1599

01 *E1* *Jul*
Data wpływu *25.03.2021*
L.dz. *677*
Bydgoszcz, 12.03.2021r.

E1
P.K. Dobrowolska
25.03.21

DECYZJA NR UP 190/2021

Na podstawie art. 39 ust. 3 i 3a ustawy z dnia 21 marca 1985 r. o drogach publicznych (t. j. Dz. U. z 2020r. poz. 470), a także upoważnienia Prezydenta Miasta Bydgoszczy znak WOA-I.0052.859.2018 z dnia 3 września 2018r. oraz art. 104 k.p.a.

po rozpatrzeniu sprawy z wniosku: Komunalne Przedsiębiorstwo Energetyki Ciepłej Sp. z o.o. z siedzibą ul. Ks. Schulza 5, 85-315 Bydgoszcz,

wniesionego dnia: 08.03.2021r. **zezwała się inwestorowi:**

1. Na zlokalizowanie w pasie drogowym **ulicy Andersena** na terenie działek drogowych nr 174/17 i 369/1 obr 339, w **Bydgoszczy - przyłącza ciepłowniczego tj. urządzeń infrastruktury technicznej** niezwiązanych z potrzebami zarządzania drogami lub potrzebami ruchu drogowego, w okresie od dnia 12.03.2021r. do dnia 31-12-2023r.
2. Zobowiązuje się wnioskodawcę, przed przystąpieniem do prowadzenia robót, do uzyskania zezwolenia zarządcy drogi na prowadzenie robót w pasie drogowym na podstawie art. 40 ust. 1 i 2 pkt 1 cyt ustawy oraz zezwolenia zarządcy drogi na umieszczenie w/w **przyłącza ciepłowniczego w pasie drogowym** na podstawie art. 40 ust. 1 i 2 pkt 2 cyt ustawy.
3. **Ustala się następujące warunki umieszczenia inwestycji oraz przywrócenia pasa drogowego do stanu pierwotnego:**
 - a) w przypadku kolizji w/w sieci z elementami pasa drogowego, podczas przebudowy pasa drogowego, inwestor (gestor urządzenia) na własny koszt dokona przełożenia lub zabezpieczenia uzgadnianej sieci,
 - b) Inwestor (gestor urządzenia) ponosi koszt budowy lub modernizacji urządzeń, nawierzchni w pasie drogowym związanych z likwidacją kolizji projektowanych urządzeń ze stanem istniejącym,
 - c) konstrukcję jezdni o nawierzchni z betonu asfaltowego należy odbudować następująco: w śladzie wykopu i w klinie odłamu wyznaczonego wg załącznika nr 2 podbudowę wykonać z kruszywa odpowiadającego normie PN-EN 13242+A1, o uziarnieniu 0/31,5 mm i grubości warstwy min. 32 cm, warstwa wiążąca z betonu asfaltowego AC 16W grubości 6cm, warstwa ścieralna z betonu asfaltowego AC 11S grubości 5cm. Styk odbudowanej nawierzchni z nawierzchnią istniejącą uszczelnić taśmą bitumiczną. Wykonanie odbudowy zgodnie z normą PN-S-96025:2000,
 - d) konstrukcję chodnika o nawierzchni bitumicznej należy odbudować następująco: w śladzie wykopu i w klinie odłamu wyznaczonego wg załącznika nr 2 podbudowę wykonać z kruszywa odpowiadającego normie PN-EN 13242+A1, o uziarnieniu 0/31,5 mm i grubości warstwy min. 15 cm, warstwa z betonu asfaltowego według PN-EN 13108-1 o uziarnieniu 0/8 mm i grubości warstwy 7 cm. Styk odbudowanej nawierzchni z nawierzchnią istniejącą uszczelnić taśmą bitumiczną,
 - e) prace należy prowadzić pod nadzorem inspektora ZDMiKP tel. 582-27-92,
 - f) w przypadku zbliżenia się z wykopem do krawężnika na odległość mniejszą niż 0,5m – na długości wykopu należy odbudować nowy krawężnik na ławie betonowej z oporem,
 - g) na długości zadania należy odbudować zieleń przyuliczną zgodnie zasadami sztuki ogrodniczej,
 - h) należy wykonać badania zagęszczenia gruntu dla każdego metra zasypki gruntowej licząc od dna wykopu,
 - i) do odbioru pasa drogowego należy w formie elektronicznej przedłożyć inwentaryzację powykonawczą odbudowanych konstrukcji pasa drogowego,

p. kier. J. Witkowski
Jacek Witkowski
Dyrektor ds. Technicz

- j) należy wykonać w/w inwestycję zgodnie z wymogami określonymi w rozporządzeniu Ministra Transportu i Gospodarki Morskiej z dnia 2 marca 1999 r. w sprawie warunków technicznych, jakim powinny odpowiadać drogi publiczne i ich usytuowanie (Dz. U. Nr 43, poz. 430),
- k) należy zachować wszelkie parametry zawarte w projekcie,
- l) wniosek w sprawie zezwolenia na prowadzenie robót budowlano-montażowych w pasie drogowym należy uzupełnić o projekt organizacji ruchu.

UZASADNIENIE:

Zgodnie z art.39 ust. 1 pkt. 1 ustawy o drogach publicznych z dnia 21 marca 1985 r. o drogach publicznych (t. j. Dz. U. z 2020r. poz. 470) zabronione jest lokalizowanie obiektów budowlanych, umieszczania urządzeń przedmiotów i materiałów niezwiązanych z potrzebami zarządzania drogami lub potrzebami ruchu drogowego. Wyjątek stanowi zapis ust. 3 cyt. przepisu zgodnie, z którym w szczególnie uzasadnionych przypadkach umieszczanie w pasie drogowym obiektów budowlanych lub urządzeń, niezwiązanych z potrzebami zarządzania drogami lub potrzebami ruchu może nastąpić wyłącznie za zezwoleniem właściwego zarządcy drogi, wydawanym w drodze decyzji administracyjnej.

Z przywołanych przepisów wynika jednoznacznie, iż ustawodawca w celu ochrony pasa drogowego przeznaczonego do prowadzenia ruchu lub postoju pojazdów oraz ruchu pieszych wprowadził zakaz umieszczania w nim w/w urządzeń. Warunkiem odstępstwa od tego zakazu jest wystąpienie w konkretnej sprawie szczególnie uzasadnionego przypadku. Udzielenie zatem rzeczzonego zezwolenia winno mieć charakter wyjątkowy.

W uznaniu organu I instancji w niniejszej sprawie w dniu wydania przedmiotowej decyzji zachodzą przesłanki określone w art. 39 ust. 3 ustawy uzasadniające wyrażenie zgody na zlokalizowanie w pasie drogowym ulicy **Andersena przyłącza ciepłowniczego**. Lokalizacja nie powinna wpływać negatywnie na funkcjonowanie układu drogowego pod warunkiem zachowania przez stronę wnioskującą w/w warunków.

Decyzja wydana jest na okres od dnia 12.03.2021r. do dnia 31-12-2023r. i jest zgodna z wolą strony. Zgodnie z warunkami decyzji, przed przystąpieniem do fizycznego umieszczenia **przyłącza ciepłowniczego** niezbędne jest wystąpienie wnioskodawcy z wnioskiem o wydanie przez zarządcę drogi decyzji zawałającej na prowadzenie robót i ustalającej za powyższe zajęcie stosownej opłaty oraz decyzji zezwalającej na umieszczenie w/w **przyłącza ciepłowniczego** w pasie drogowym ulicy **Andersena** i ustalającej za powyższe opłaty.

POUCZENIE:

Od niniejszej decyzji stronie przysługuje odwołanie do Samorządowego Kolegium Odwoławczego w Bydgoszczy za pośrednictwem Dyrektora Zarządu Dróg Miejskich i Komunikacji Publicznej w Bydgoszczy (adres: Zarząd Dróg Miejskich i Komunikacji Publicznej w Bydgoszczy, ul. Toruńska 174a, 85-844 Bydgoszcz) w terminie 14 dni od daty jej otrzymania.


Otrzymują:

Komunalne Przedsiębiorstwo Energetyki Ciepłej Sp. z o.o.
ul. Ks. Schulza 5
85-315 Bydgoszcz

ZDMiKP w Bydgoszczy
Wydział Zarządzania Pasem Drogowym
ul. Toruńska 174a
85-844 Bydgoszcz – a/a
Kontakt : Aleksandra Nowak tel. 582-27-78

Z upoważnienia
Prezydenta Miasta Bydgoszczy
P.o. Dyrektora
Zarządu Dróg Miejskich i Komunikacji Publicznej
w Bydgoszczy
Wojciech Naleczek

Załącznik
Do: opinii administracyjnej
dotyczy: wniosku
znak: Wp-4005/339/21

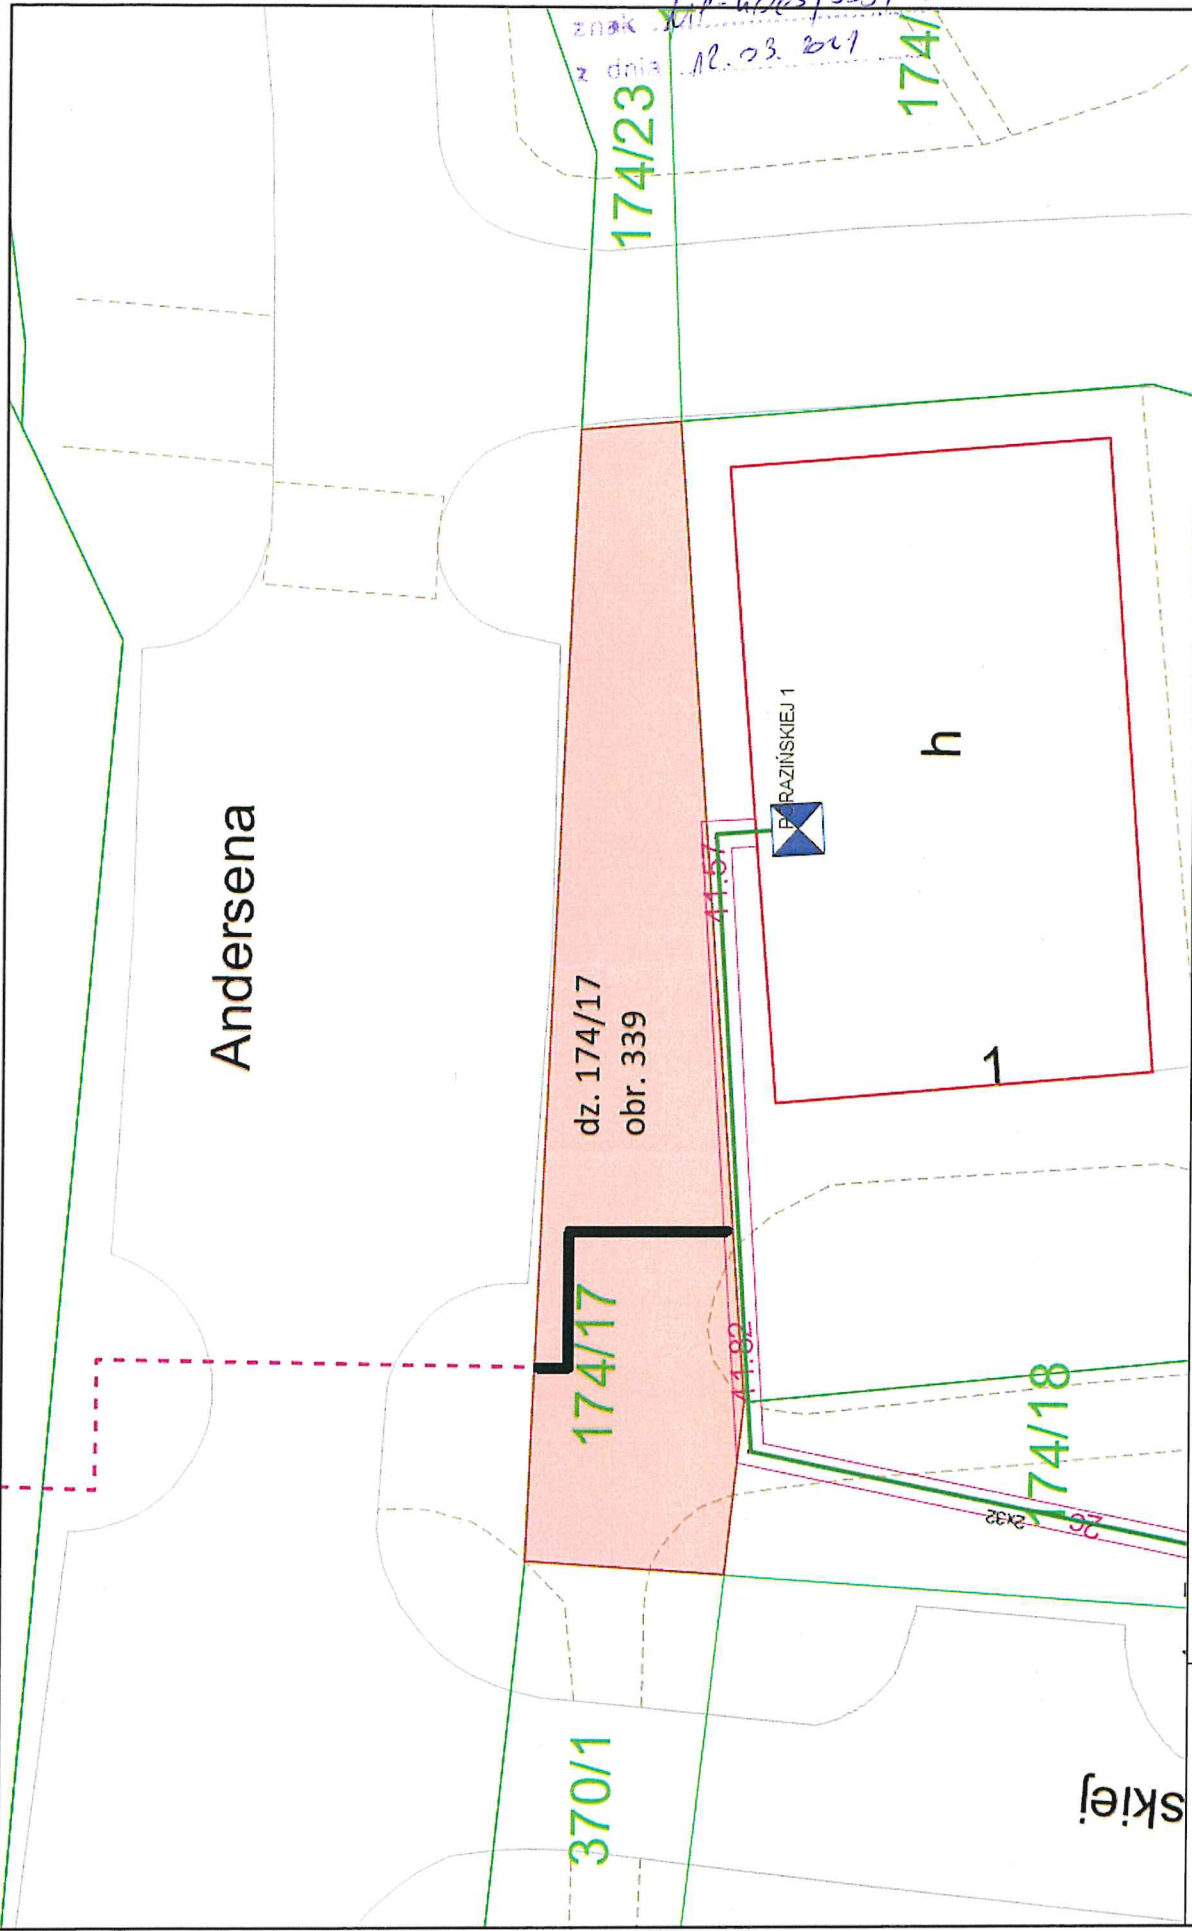

Andersena

dz. 174/17
obr. 339

PARAZIŃSKIEJ 1

h

1

174/17

174/18

174/23

174/

370/1

skiej



Skala: 1:250



Planowana sieć ciepłownicza podziemna przeizolowana.
Średnica- 2xDN 32, długość- 11,6m



