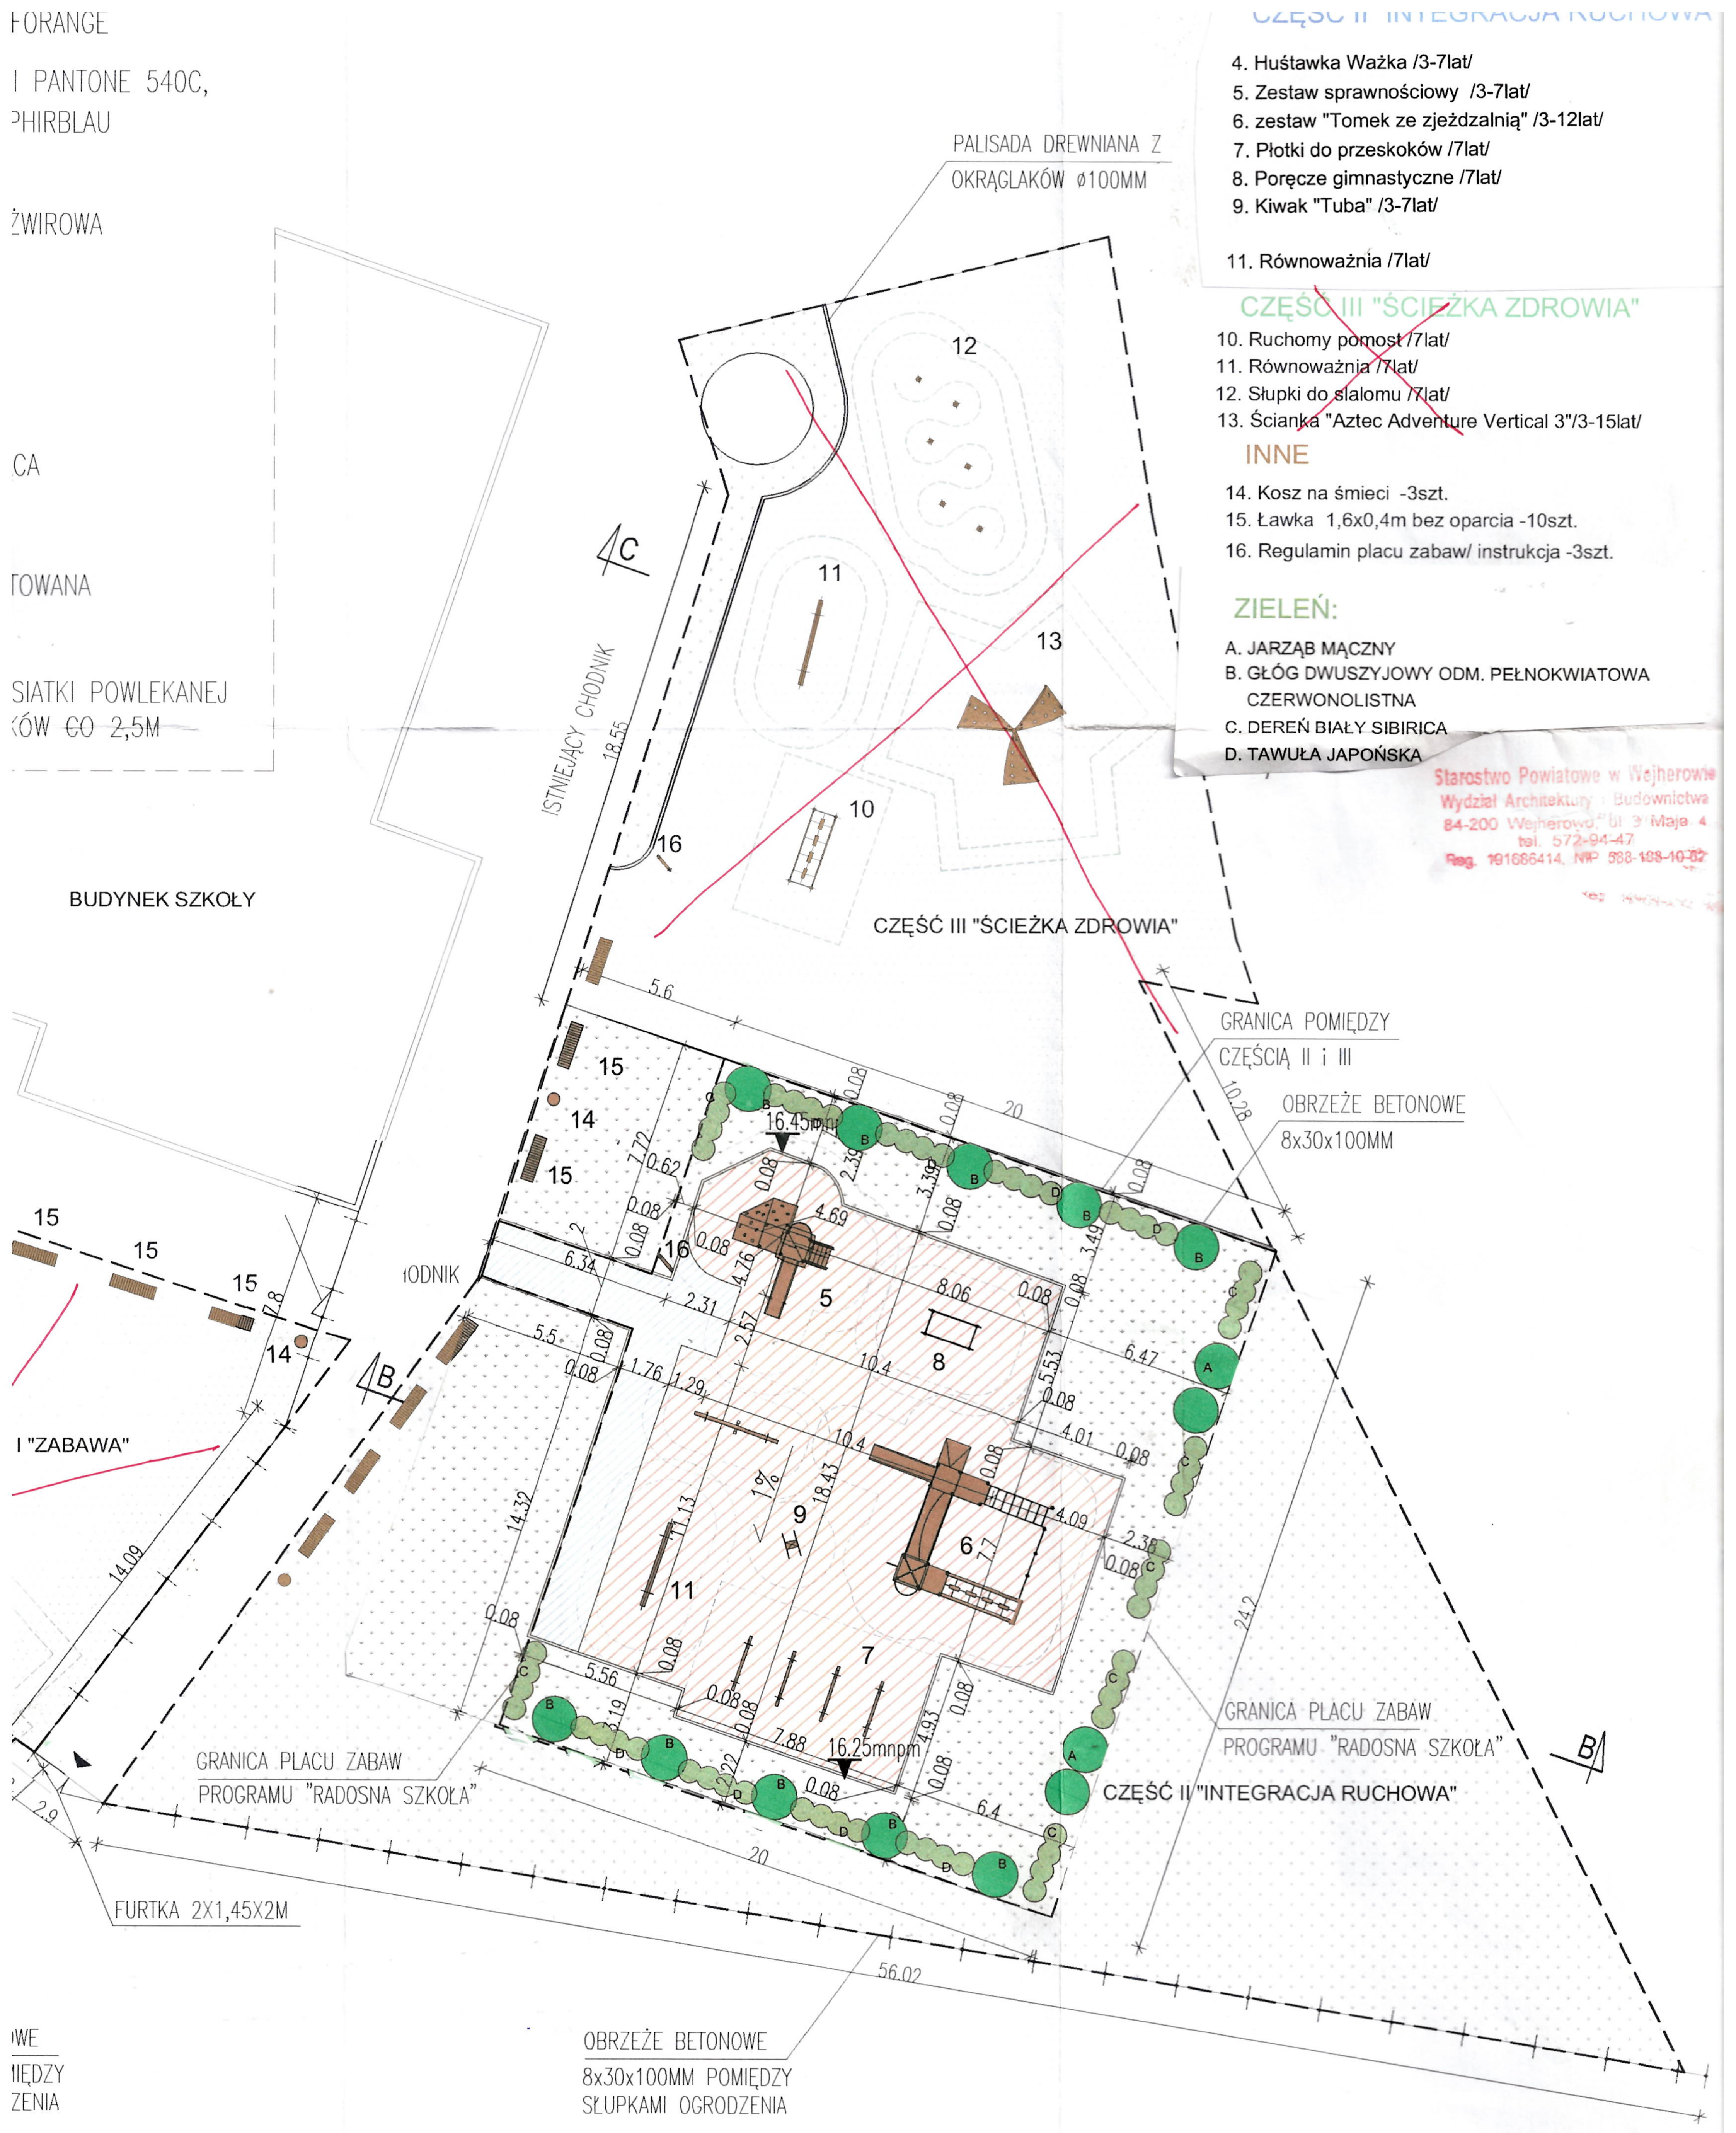
FORANGE
I PANTONE 540C,
PHIRBLAU
ŻWIROWA
CA
TOWANA
SIATKI POWLEKANEJ
KÓW CO 2,5M
BUDYNEK SZKOŁY
PALISADA DREWNIANA Z OKRĄGLAKÓW ø100MM
12
11
13
10
16
C
ISTNIEJĄCY CHODNIK
18.55
CZĘŚĆ III "ŚCIEŻKA ZDROWIA"
5.6
GRANICA POMIĘDZY CZĘŚCIĄ II i III
OBRZEŻE BETONOWE 8x30x100MM
10.28
20
15
14
15
15
15
15
14
IODNIK
B
I "ZABAWA"
14.09
14.32
16.45mnpm
16.25mnpm
7.72
0.62
2.39
3.39
3.49
4.69
4.76
6.34
2.31
2.57
5.5
1.76
1.29
8.06
10.4
10.4
5.53
6.47
4.01
18.43
11.13
1%
4.09
2.36
7.7
24.2
5.56
3.19
7.88
4.93
6.4
2.9
0.08
5
6
7
8
9
11
16
A
B
C
D
GRANICA PLACU ZABAW PROGRAMU "RADOSNA SZKOŁA"
CZĘŚĆ II "INTEGRACJA RUCHOWA"
FURTKA 2X1,45X2M
56.02
OBRZEŻE BETONOWE 8x30x100MM POMIĘDZY SŁUPKAMI OGRODZENIA
WE
IĘDZY
ZENIA

CZĘŚĆ II "INTEGRACJA RUCHOWA"

4. Huśtawka Ważka /3-7lat/
5. Zestaw sprawnościowy /3-7lat/
6. zestaw "Tomek ze zjeżdzalnią" /3-12lat/
7. Płotki do przeskoków /7lat/
8. Poręcze gimnastyczne /7lat/
9. Kiwak "Tuba" /3-7lat/

11. Równoważnia /7lat/

~~CZĘŚĆ III "ŚCIEŻKA ZDROWIA"~~

~~10. Ruchomy pomost /7lat/~~
~~11. Równoważnia /7lat/~~
~~12. Słupki do slalomu /7lat/~~
~~13. Ścianka "Aztec Adventure Vertical 3"/3-15lat/~~

INNE

14. Kosz na śmieci -3szt.
15. Ławka 1,6x0,4m bez oparcia -10szt.
16. Regulamin placu zabaw/ instrukcja -3szt.

ZIELEŃ:

A. JARZĄB MĄCZNY
B. GŁÓG DWUSZYJOWY ODM. PEŁNOKWIATOWA CZERWONOLISTNA
C. DEREŃ BIAŁY SIBIRICA
D. TAWUŁA JAPOŃSKA

Starostwo Powiatowe w Wejherowie
Wydział Architektury i Budownictwa
84-200 Wejherowo, ul. 3 Maja 4
tel. 572-94-47
Reg. 191686414, NIP 588-188-10-82

	KA-PROJEKT 80-461 Gdańsk ul. Startowa 15A/7			
Treść Rysunku	RZUT PLACU ZABAW WRAZ Z OGRODZENIEM			Skala 1:200
Branża:	Projektant	Nr uprawnień	Podpisy	Data
Architektura	arch.Adam Kościecha	PO/KK/139/2006		08 200
Temat:	PLAC ZABAW WRAZ Z OGRODZENIEM PRZY SZKOLE PODSTAWOWEJ NR 9 UL. STOCZNIOWCÓW 6 RUMIA			Nr rys. 2

KIEROWNIK BUDOWY
mgr inż. Jacek St[illegible]alski
upr. bud. nr 5955/Gd/93
31.08.2010

Przedsiębiorstwo Robót Drogowych
SMZ
84-200 Wejherowo, ul. Przemysłowa 20
tel. (0[illegible]
NIP 588-199-77-85