



SZCZEGÓŁ PODŁĄCZENIA ROZDZIELACZY

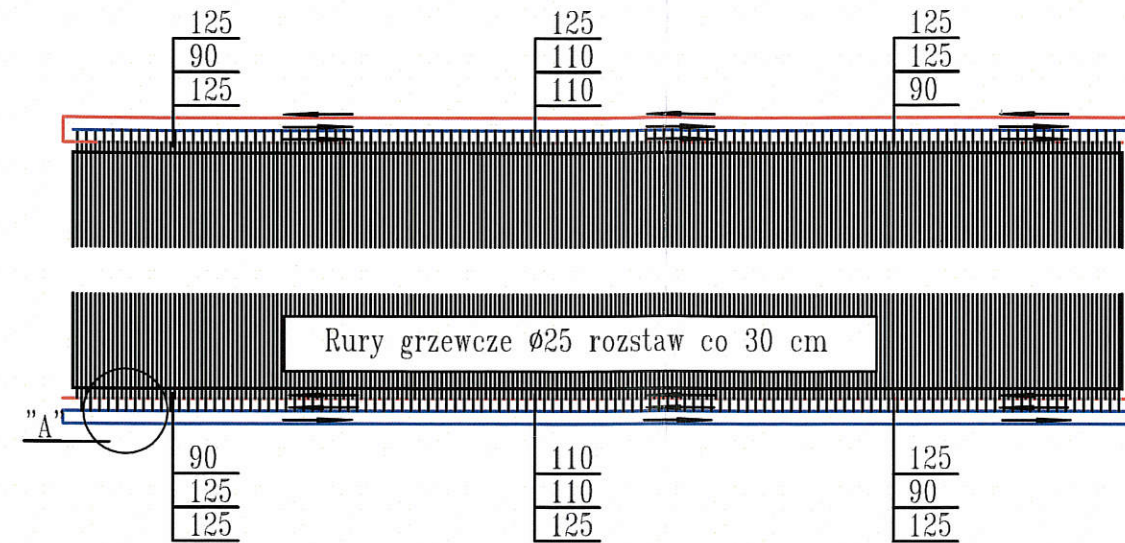

SZCZEGÓŁ KOLEKTORA ROZDZIELCZEGO

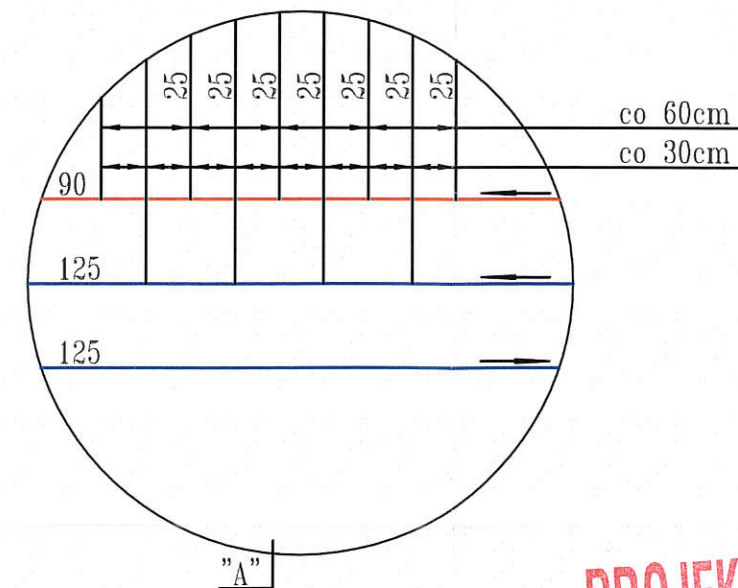

PROJEKT POWYKONAWCZY

GRUPA FIRM INSTALACYJNYCH Sp. z o.o. 85-157 Bydgoszcz ul. Górzyskowo 12	
Projekt: PROJEKT UŁOŻENIA I MONTAŻU INSTALACJI GRZEWczej W PEŁCIE BOISKA STADION GKS OLIMPIA ul. Piłsudskiego 14 86-300 GRUDZIĄDZ	Nazwa rysunku: Schemat płyty grzewczej
Inwestor: OPEC Grudziądz Sp. z o.o. ul. Budowlanych 7 86-300 GRUDZIĄDZ	
Projektant: mgr inż. Michał Bałdyga	upr. w specjal. sanitarnej KUP/0132/PWOS/08
Opracował: inż. Małgorzata Stefaniak	
Sprawdzający: mgr inż. Mariusz Kaczmarek	upr. w specjal. sanitarnej KUP/0155/PWOS/08
Branża: SANITARNA	Data: 13.06.2011
Skala: - : - - -	Nr rys.: 2