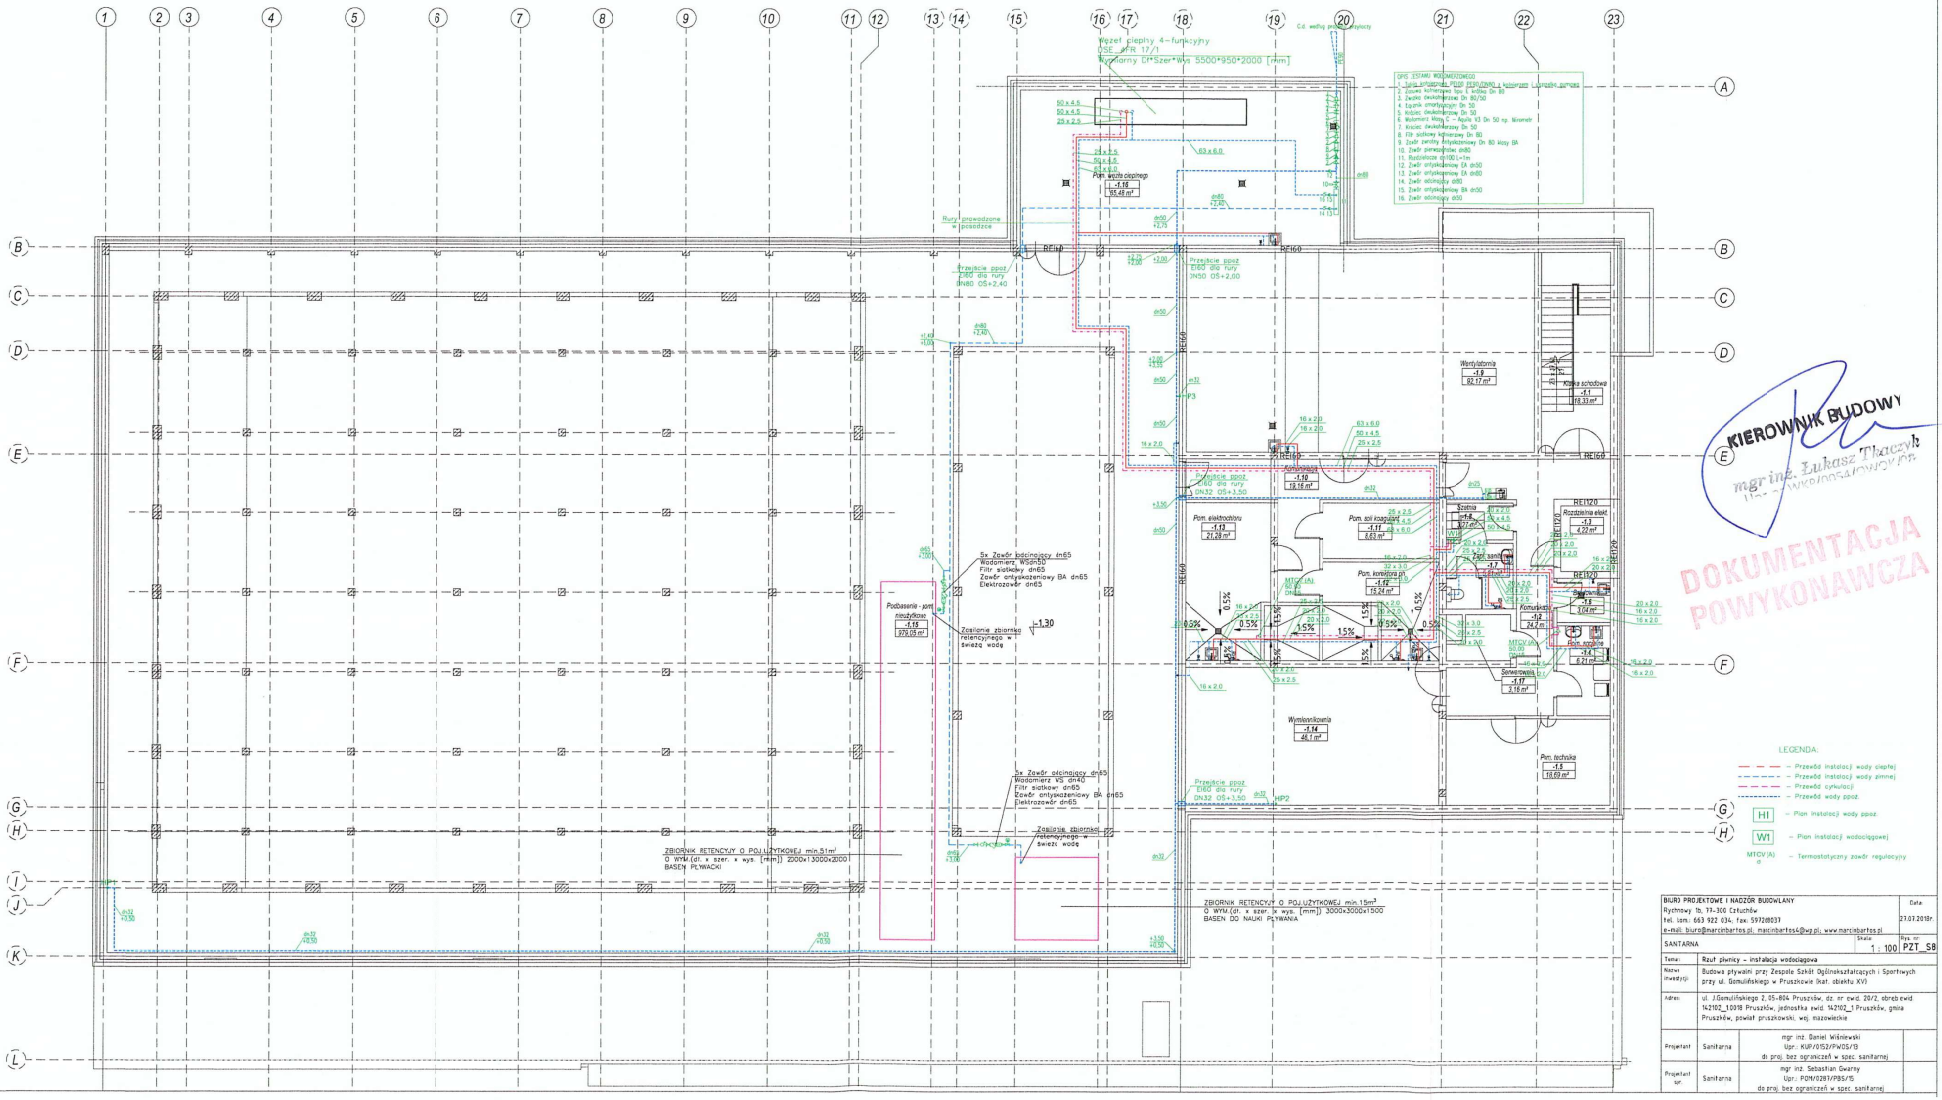

KIEROWNIK BUDOWY
mgr inż. Łukasz Tkaczyk
Nr uprawnień budowlanych

DOKUMENTACJA POWYKONAWCZA

SANTARNA	Skala: 1 : 100 — Rys. nr: PZT_SB
Temat:	Rzut piwnicy – instalacja wodociągowa
Projektant: Sanitarna	mgr inż. Daniel Wiśniewski Upr.: KUP/0152/PWOS/13 do proj. bez ograniczeń w spec. sanitarnej
Projektant spr.: Sanitarna	mgr inż. Sebastian Gwarny Upr.: POM/0281/PBS/15 do proj. bez ograniczeń w spec. sanitarnej

251