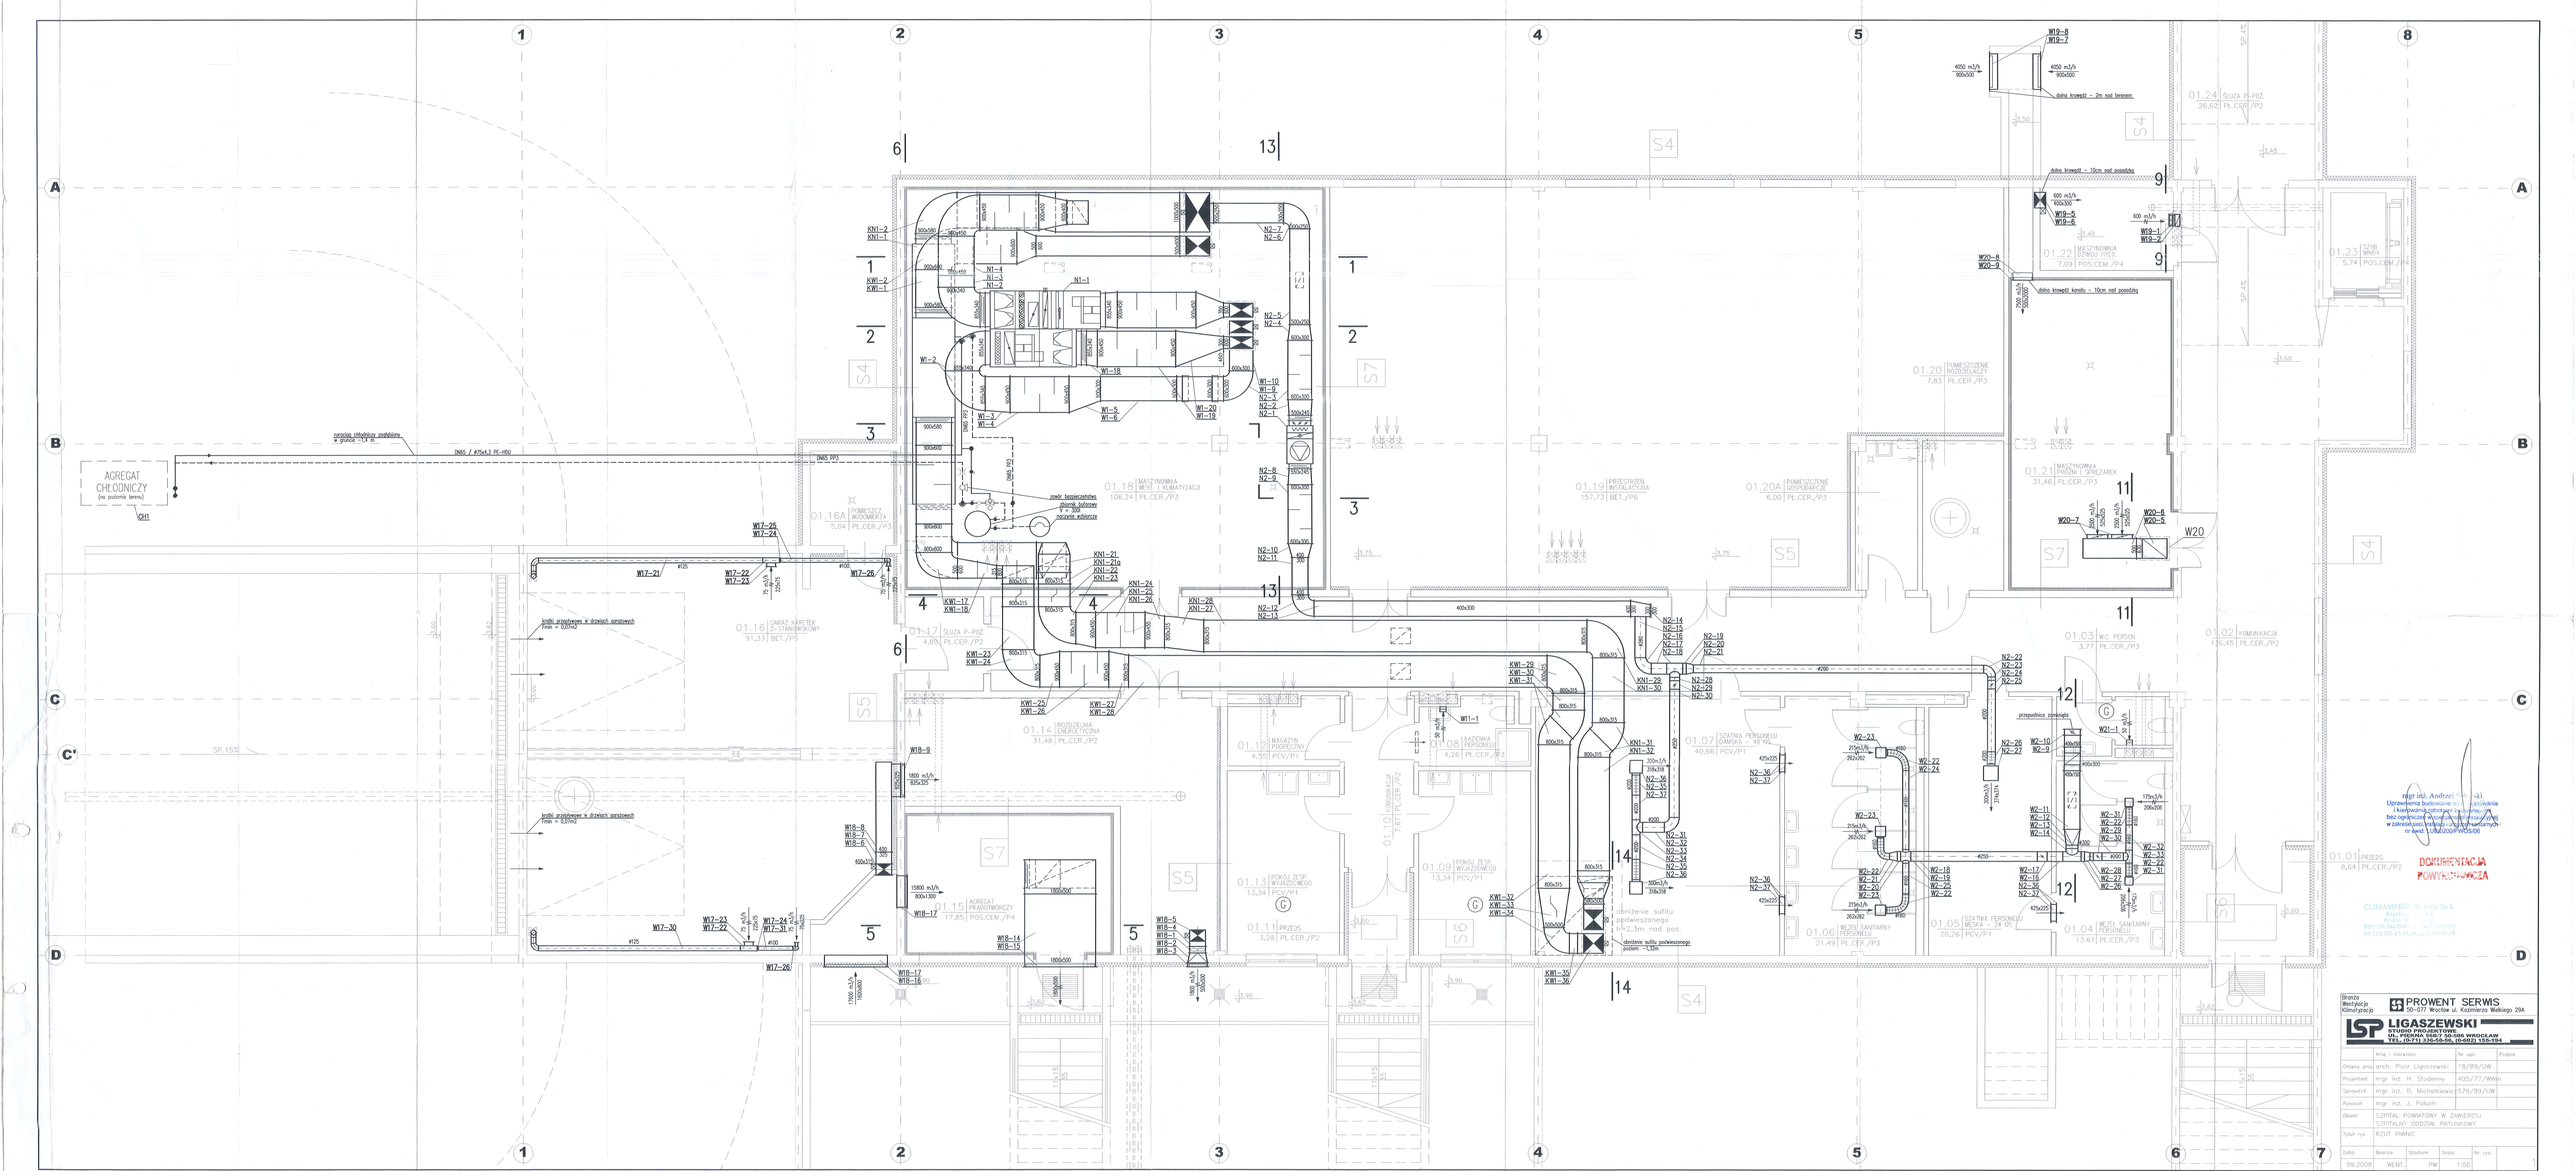
AGREGAT CHŁODNICZY (na poziomie terenu)
CH1
rurociąg chłodniczy zasilający w glykolu +3/-3 st.
DN65 / 475x4,5 PE-HDU
DN65 PP3
zawór bezpieczeństwa grupa bufrowa PP 3/4"
naczynie wzbiorcze
01.16A POMIESZCZ. WODOMIERZA 5,04 PL.CER./P3
01.16 GARAŻ KIRSTEK 2-STANOWISKOWY 91,33 BET./P5
01.17 ŚLUZA P-POŻ 4,89 PL.CER./P2
01.18 MASZYNOWNIA WENT. I KLIMATYZACJI 106,24 PL.CER./P3
01.19 PRZESTRZEŃ INSTALACYJNA 157,73 BET./P6
01.20A POMIESZCZENIE GOSPODARCZE 6,00 PL.CER./P3
01.21 MASZYNOWNIA PRZYM. I SPRZĄTAŁEK 31,46 PL.CER./P3
01.22 MASZYNOWNIA DŹWIGU TOWAR. 7,09 POS.CEM./P4
01.23 SZYB WINDY 5,74 POS.CEM./P4
01.24 ŚLUZA P-POŻ 26,62 PL.CER./P2
01.14 ROZDZIELNIA ENERGETYCZNA 31,48 PL.CER./P2
01.12 MAGAZYN PODRĘCZNY 4,55 PCV/P1
01.13 POKÓJ ZESP. WYJAZDOWEGO 13,34 PCV/P1
01.09 POKÓJ ZESP. WYJAZDOWEGO 13,34 PCV/P1
01.11 PRZEDS. 3,28 PL.CER./P2
01.15 AGREGAT PRZODTWORCZY 17,85 POS.CEM./P4
01.07 SZATNIA PERSONELU DAMSKA – 48 OS. 40,66 PCV/P1
01.06 SZATNIA PERSONELU MĘSKA – 24 OS. 20,26 PCV/P1
01.04 WĘZŁY SANITARNE PERSONELU 13,61 PL.CER./P3
01.03 WC PERSON. 3,77 PL.CER./P3
01.02 KOMUNIKACJA 126,45 PL.CER./P2
01.01 PRZEDS. 8,64 PL.CER./P2
S4
S5
S7
SP.15%
SP.4%
bodki przelewowe w drzwiach szczelnych max = 0,01m3
przepustnica ppoż.
obniżenie sufitu podwieszonego poziom +2,30m
obniżenie sufitu podwieszonego poziom +3,30m
dobra krzepli – 2m nad terenem
dobra krzepli – 10cm nad posadzką
dobra krzepli kanału – 10cm nad posadzką
4050 m3/h 800x500
600 m3/h 400x300
1800 m3/h 925x325
15800 m3/h 800x1300
13900 m3/h 1600x500
1800 m3/h 1800x500
W20
mgr inż. Andrzej [illegible]
Uprawnienia budowlane do projektowania i kierowania robotami budowlanymi bez ograniczeń w specjalności instalacyjnej w zakresie sieci, instalacji i urządzeń cieplnych, wentylacyjnych i gazowych nr ewid. LUBO00PWS/0506
DOKUMENTACJA POWYKONAWCZA
CLIMAMEGA Sp. z o.o. Sp.k.
Urządzenia Klimatyzacyjne
ul. Kolejowa 5/7
NIP: 5361384394 REGON: 021512928
tel. (+48) 533 247 216, fax (+48) 65 5372418
Branża Wentylacja Klimatyzacja
PROWENT SERWIS
50-077 Wrocław ul. Kazimierza Wielkiego 29A
LSP
LIGASZEWSKI
STUDIO PROJEKTOWE
50-502 WROCŁAW, UL. [illegible]
TEL. (0-71) 330-56-56, (0-602) 185-194
Imię i nazwisko | Nr upr. | Podpis
Główny projektant: arch. Piotr Ligaszewski | 78/89/UW
Projektant: mgr inż. H. Studenny | 405/77/WKh
Sprawdził: mgr inż. D. Michałkiewicz | 579/89/UW
Pyszowi: mgr inż. J. Połuch
Obiekt: SZPITAL POWIATOWY W ZAWIERCIU SZPITALNY ODDZIAŁ RATUNKOWY
Tytuł rys.: RZUT PIWNIC
Data: 09.2008 | Branża: WENT. | Stadium: PW | Skala: 1:50 | Nr rys.: