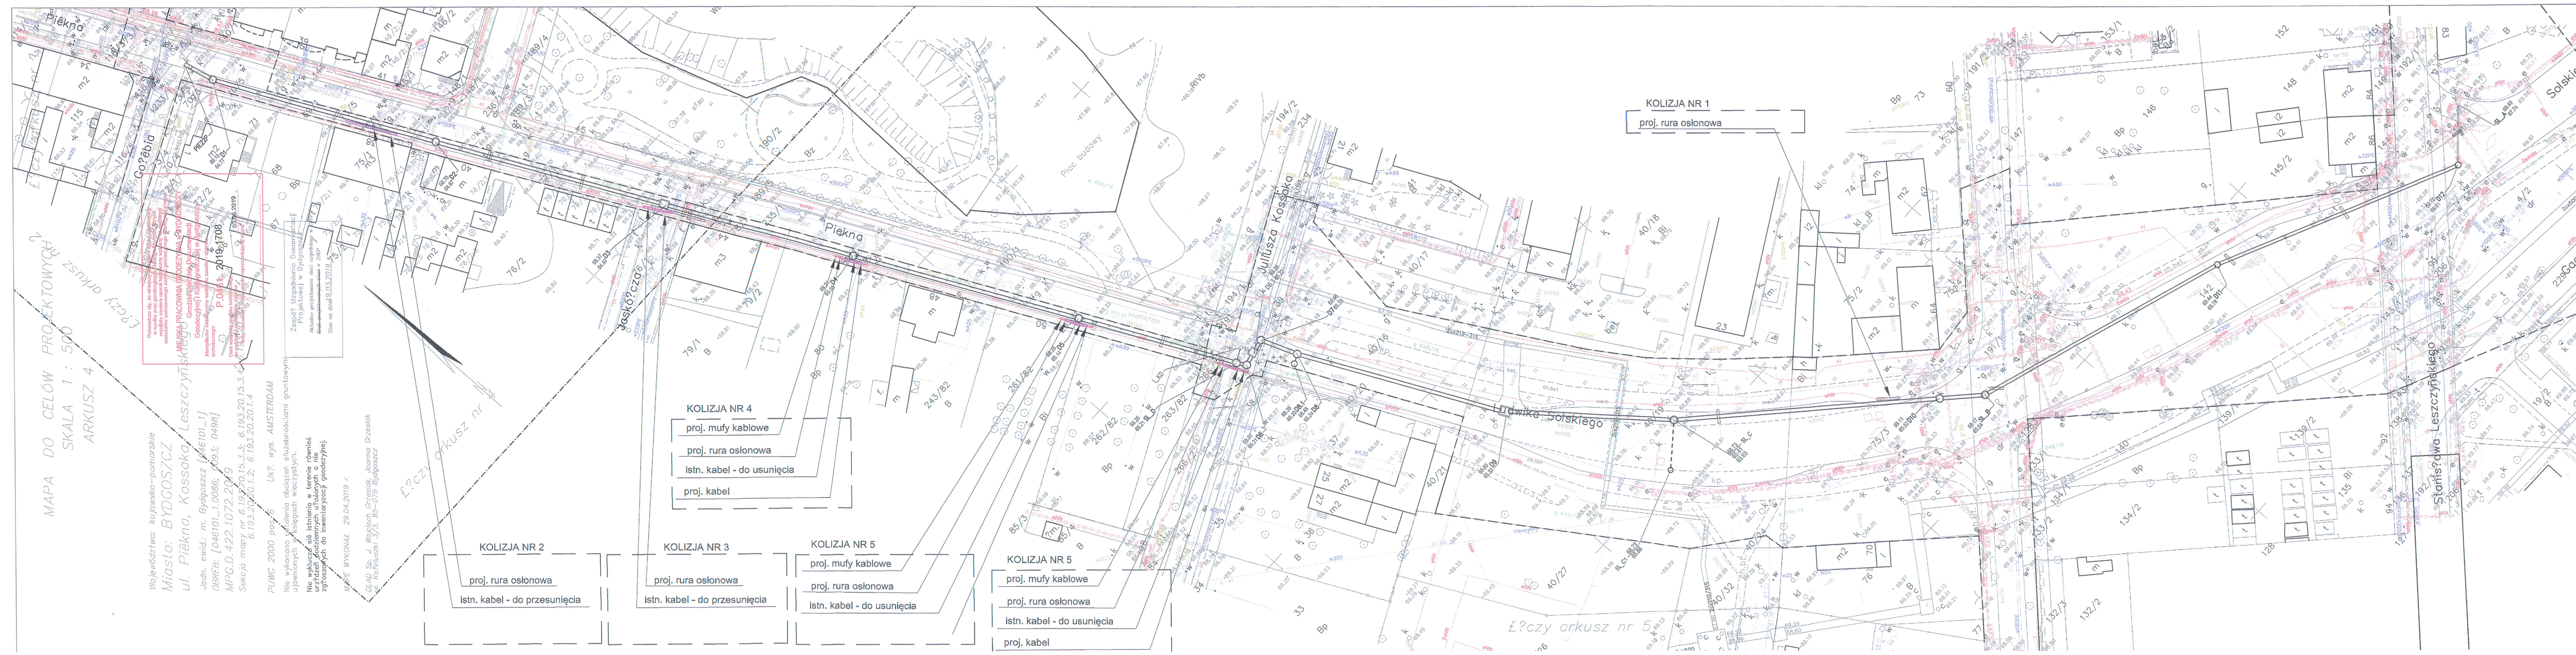
MAPA DO CELÓW PROJEKTOWYCH
SKALA 1 : 500
ARKUSZ 4
Województwo: kujawsko-pomorskie
Miasto: BYDGOSZCZ
ul. Piękna, Kossaka, Leszczyńskiego
Jedn. ewid.: m. Bydgoszcz [046101_1]
OBRĘB: [046101_1.0086; 0093; 0498]
MPG.D.422.1072.2019
Sekcja mapy nr 6.193.20.15.3.3; 6.193.20.15.3.4; 6.193.20.20.1.2; 6.193.20.20.1.4
PUWG 2000 pas 6   Ukł. wys. AMSTERDAM
Nie wykonano ustalenia obciążeń służebnościami gruntowymi ujawnionych w księgach wieczystych.
Nie wyklucza się istnienia w terenie również urządzeń podziemnych ułożonych a nie zgłoszonych do inwentaryzacji geodezyjnej.
MAPĘ WYKONAŁ 29.04.2019 r.
GEAD Sp. J. Wojciech Grzesiak, Joanna Grzesiak
ul. Kościuszki 3/3, 85-079 Bydgoszcz
Zespół Uzgadniania Dokumentacji Projektowej w Bydgoszczy
Aktualne projektowane sieci uzgodnione w ZUDP
Stan na dzień 19.03.2019 r.
Poświadcza się, że niniejszy dokument został opracowany w wyniku prac geodezyjnych lub kartograficznych, których rezultaty zawiera operat techniczny wpisany do ewidencji materiałów państwowego zasobu geodezyjnego i kartograficznego
MIEJSKA PRACOWNIA GEODEZYJNA W BYDGOSZCZY
Grodzki Ośrodek Dokumentacji Geodezyjnej i Kartograficznej w Bydgoszczy
Identyfikator ewidencyjny materiału zasobu - operatu technicznego: P.0461.2019.1708
Data wpisania operatu technicznego do ewidencji materiałów zasobu: 03.06.2019 r.
Łączy arkusz nr 2
Łączy arkusz nr 5
KOLIZJA NR 1
proj. rura osłonowa
KOLIZJA NR 4
proj. mufy kablowe
proj. rura osłonowa
istn. kabel - do usunięcia
proj. kabel
KOLIZJA NR 2
proj. rura osłonowa
istn. kabel - do przesunięcia
KOLIZJA NR 3
proj. rura osłonowa
istn. kabel - do przesunięcia
KOLIZJA NR 5
proj. mufy kablowe
proj. rura osłonowa
istn. kabel - do usunięcia
KOLIZJA NR 5
proj. mufy kablowe
proj. rura osłonowa
istn. kabel - do usunięcia
proj. kabel
Piękna
Gołębia
Juliusza Kossaka
Ludwika Solskiego
Stanisława Leszczyńskiego
Solskiego
Gackowska

LEGENDA:

- nieprzekraczalny zakres inestycji

ELEMENTY PROJEKTOWANE
- ZAKRES OBJĘTY UZGODNIENIEM NR MPG.Z.431.1233.2019 z dnia 13-02-2020:

- projektowana kanalizacja deszczowa

odcinek PIE_22P - SL_B	DN/ID 700mm,	L= 401 mb
odcinek SL_B - ~~D11~~ D12	DN/OD 600mm,	~~L= 115 mb~~ L=114,8 mb
odcinek ~~D11~~ D12 - SL_A	DN/OD ~~300mm,~~ 315 mm	~~L= 14 mb~~ L=13,3 mb
odcinek i_KD - KD3	DN/OD ~~300mm,~~ 315 mm	~~L= 9 mb~~ L=8,8 mb

○ D1 - SL_B - projektowane studnie rewizyjne dw 1500mm
○ SL_D, D6 - projektowane studnie rewizyjne dw 1500mm, zlokalizowane poza strefą kontrolowaną gazociągu
○ D11, D12, KD2, KD3 - projektowane studnie rewizyjne dw 1200mm
∘ WP-1 - projektowana przebudowa wpustu ulicznego

- proj. rury ochronne na istniejących liniach energetycznych i telet.
  - na istn. liniach kablowych - dwudzielne typu AROT A-110 PS, o długości po 1,5m poza obrys skrzyżowania z uzbrojeniem
  - na istn. liniach teletechnicznych - dwudzielne typu A-120 PS, o długości po 1,5 m poza obrys skrzyżowania z uzbrojeniem
- istn. nieczynna sieć wodociągowa - do likwidacji
- istn. nieczynna sieć gazowa - do likwidacji
- sieć gazowa uzgodniona na podstawie protokołu 1111/19
- sieć gazowa podlegająca korekcie na podstawie protokołu 1111/19

LEGENDA:

- nieprzekraczalny zakres inestycji

ELEMENTY PROJEKTOWANE:

- projektowana kanalizacja deszczowa

odcinek SL_D - i_KD	DN/OD 400 mm,	L= 3,4 mb
odcinek SL_D - D6	DN/ID 700 mm,	L= 2,3 mb
odcinek D6 - D6.1	DN/ID 700mm,	L= 3,1 mb
odcinek D6.1 - D7	DN/ID 700mm,	L= 3,3 mb
odcinek D8.1 - D8	DN/OD 315mm,	L= 2,2 mb

○ D3, D6.1, D9 - projektowane komory rewizyjne, zlokalizowane poza strefą kontrolowaną gazociągu
○ SL_D, D6, D7 - projektowane studnie rewizyjne dw 1500mm, zlokalizowane poza strefą kontrolowaną gazociągu
○ D8.1 - projektowana studnia rewizyjna dw 1200mm
× × - uzbrojenie uzgodnione protokołem nr MPG.Z.431.1233.2019 z 13-02-2020 - do likwidacji

- proj. rury ochronne na istniejących liniach energetycznych i telet.
  - na istn. liniach kablowych - dwudzielne typu AROT A-110 PS, o długości po 1,5m poza obrys skrzyżowania z uzbrojeniem
  - na istn. liniach teletechnicznych - dwudzielne typu A-120 PS, o długości po 1,5 m poza obrys skrzyżowania z uzbrojeniem

URZĄD MIASTA Bydgoszczy Wydział Administracji Budowlanej

Urząd Miasta Bydgoszczy
Wydział Administracji Budowlanej
Załącznik do zgłoszenia z dnia 15.03.2021
Znak sprawy: WAB.II.6743.226.2021.MJ

UWAGA:

1. *Przed przystąpieniem do robót ziemnych w miejscach skrzyżowań z istniejącym uzbrojeniem należy wykonać odkrywki sprawdzające jego lokalizację oraz rzędne posadowienia.*
2. *Wszelkie zdiagnozowane rozbieżności posadowienia istniejącego uzbrojenia określonego na na mapie ze stanem rzeczywistym należy zgłaszać projektantowi.*
3. *Wszelkie powstałe kolizje wynikajace z różnic w posadowieniu uzbrojenia oraz lokalizację niezinwentaryzowanego uzbrojenia na mapie nalezy zgłaszać projektantowi.*
4. *Zbliżenia i zabezpieczenia skrzyżowań zaprojektowanego uzbrojenia z istniejącym należy wykonać zgodnie z wydanymi warunkami technicznymi administratorów sieci.*

MAPA ZGODNA Z ORYGINAŁEM MAPY DO CELÓW PROJEKTOWYCH.

INWESTOR:	*NR KONTRAKTU:*
Miejskie Wodociągi i Kanalizacja w Bydgoszczy - spółka z o.o. ul. Toruńska 103, 85-817 Bydgoszcz	POIS.02.01.00-00-0025/16/16-03/1,2,3

JEDNOSTKA PROJEKTOWANIA:

LIDER KONSORCJUM:	*PARTNER KONSORCJUM:*	*PODWYKONAWCA PRAC PROJEKTOWYCH:*
IDS-BUD S.A. ul. Grzybowska 87 00-844 Warszawa	**DiM CONSTRUCTION Sp. z o.o.** ul. Grzybowska 87 00-844 Warszawa	**HTS Sp. z o.o.** 35-303 Rzeszów ul. Zagłoby 8/2B **P.W. PROINST**

NAZWA INWESTYCJI:

"Budowa i przebudowa kanalizacji deszczowej i dostosowanie sieci kanalizacji deszczowej do zmian klimatycznych, na terenie miasta Bydgoszczy. Budowa i przebudowa. Część 1, Część 2, Część 3."

NAZWA I ADRES OBIEKTU BUDOWLANEGO:

Budowa odcinka kolektora deszczowego - kolektor połączeniowy nr 3, kanał deszczowy nr 6 i nr 7 w ul. Pięknej i ul. Solskiego w Bydgoszczy - zadanie nr C3_K13K13.1_4.23_4.31_4.32

PRZEDMIOT RYSUNKU:

PROJEKT ZAGOSPODAROWANIA TERENU

STADIUM:	*SKALA:*	*NR RYSUNKU:*	*FORMAT:*	*DATA:*
PB	**1:500**	**PB-SAN-PZT-2.00**	1400x297	02.2021

NAZWA PLIKU: PB_C3_K13K13.1_4.31_4.32_PZT ZUDP zbiorczy.dwg

BRANŻA: SANITARNA

URZĄD MIASTA BYDGOSZCZY Wydział Administracji Budowlanej dnia 24 -05- 2022 Potwierdzam zgodność z oryginałem

FUNKCJA:	TYTUŁ, IMIĘ I NAZWISKO:	NR UPRAWNIEŃ:	SPECJALNOŚĆ:	PODPIS:
GŁÓWNY PROJEKTANT:	mgr inż. Grzegorz Bednarski	S-129/01	instalacyjna w zakresie sieci, instalacji i urządzeń cieplnych, wentylacyjnych, gazowych, wodociągowych i kanalizacyjnych	
SPRAWDZAJĄCY:	mgr inż. Kazimierz Pajda	97/00	instalacyjna w zakresie sieci, instalacji i urządzeń cieplnych, wentylacyjnych, gazowych, wodociągowych i kanalizacyjnych	