



Spółka Komunalna Wschowa Sp. z o.o.

ul. Daszyńskiego 10, 67-400 Wschowa  
tel. 65 540 26 05 (06), fax: 65 540 26 07  
e-mail: sekretariat@skwschowa.pl, www.skwschowa.pl  
Kapitał Zakładowy Spółki: 8 375 575,26 zł  
NIP:925-19-34-779, REGON:978050124, KRS 0000170632

L.dz. 5279 / 2021 / DWiK

Wschowa, 04.08.2021r.

## WARUNKI PRZYŁĄCZENIA NIERUCHOMOŚCI DO SIECI KANALIZACJI SANITARNEJ

DWiK/40/2021/KS

Gmina Wschowa  
ul. Rynek 1  
67 – 400 Wschowa

Na podstawie Rozdział V (Warunki przyłączenia do sieci) Regulaminu dostarczania wody i odprowadzania ścieków, w odpowiedzi na wniosek z dnia 13.07.2021r., Spółka Komunalna Wschowa Sp. o.o. Dział Wodociągów i Kanalizacji we Wschowie zapewnia odbiór ścieków w ilości 2,0 m<sup>3</sup>/d z nieruchomości położonej we Wschowie (dz. 1047/8) oraz podaje warunki techniczne podłączenia do sieci kanalizacyjnej:

1. Miejsce włączenia: studnia na rurociągu kanalizacji sanitarnej Ø 250 mm z rur kamionkowych, zagłębiony ok. 2,10 m w stosunku do powierzchni terenu.
2. Do budowy przyłącza kanalizacyjnego zaleca się stosowanie rur PVC-U lite.
3. Na terenie działki należy przewidzieć studzienkę rewizyjną z tworzywa lub betonową.
4. Na podłączenie należy opracować projekt budowlano-wykonawczy. Szczegóły rozwiązań technicznych powinny być zgodne z aktualnymi normami oraz przepisami prawa budowlanego.
5. Projekt podlega uzgodnieniu z Działem Wodociągów i Kanalizacji Spółka Komunalna Wschowa Sp. z o. o.
6. O zamiarze rozpoczęcia robót należy powiadomić Spółkę na 7 dni przed planowaną datą rozpoczęcia robót.
7. Po wykonaniu przyłącza należy wykonać geodezyjną inwentaryzację powykonawczą.
8. Po wybudowaniu przyłącza zostanie zawarta umowa, która określi odpowiedzialność za przyłącze oraz sposób rozliczeń za świadczone usługi. Do zawarcia umowy niezbędny jest dokument stwierdzający tytuł prawny.
9. Niniejsze warunki są ważne przez okres dwóch lat i należy je załączyć do projektu budowlanego przedkładanego do uzgodnienia. Jeden egzemplarz uzgodnionej dokumentacji pozostaje w archiwum Spółki.

ZASTĘPCA KIEROWNIKA

Maciej Pawlak

Sekretariat	Dział Wodociągów i Kanalizacji	Dział Gospodarki Odpadami	Dział Usług	Dział Zarządzania Nieruchomościami	Dział Księgowości Czynszowej
ul. Daszyńskiego 10 tel. 65 540 26 05 tel. 65 540 26 06 tel. 65 540 26 07	ul. K. Wielkiego 24a tel. 65 540 16 24 tel. 65 540 33 60 <b>Pogotowie wod-kan</b> 603 183 693 65 540 22 28	ul. K. Wielkiego 24a tel. 65 540 25 74	ul. Polna 3 tel. 65 540 84 54 <b>Usługi Pogrzebowe</b> ul. Niepodległości 39 tel. 65 540 12 26 <b>Dyżur całodobowy</b> 607 982 902	ul. Polna 3 tel. 65 540 84 64 tel. 65 540 84 67 tel. 65 540 84 68	ul. Daszyńskiego 10 tel. 65 540 84 63

Województwo: lubuskie


Powiat: wschowski

Jednostka ewidencyjna: Wschowa miasto

Obręb: WSCHOWA

Wyrys z mapy

Skala 1:500

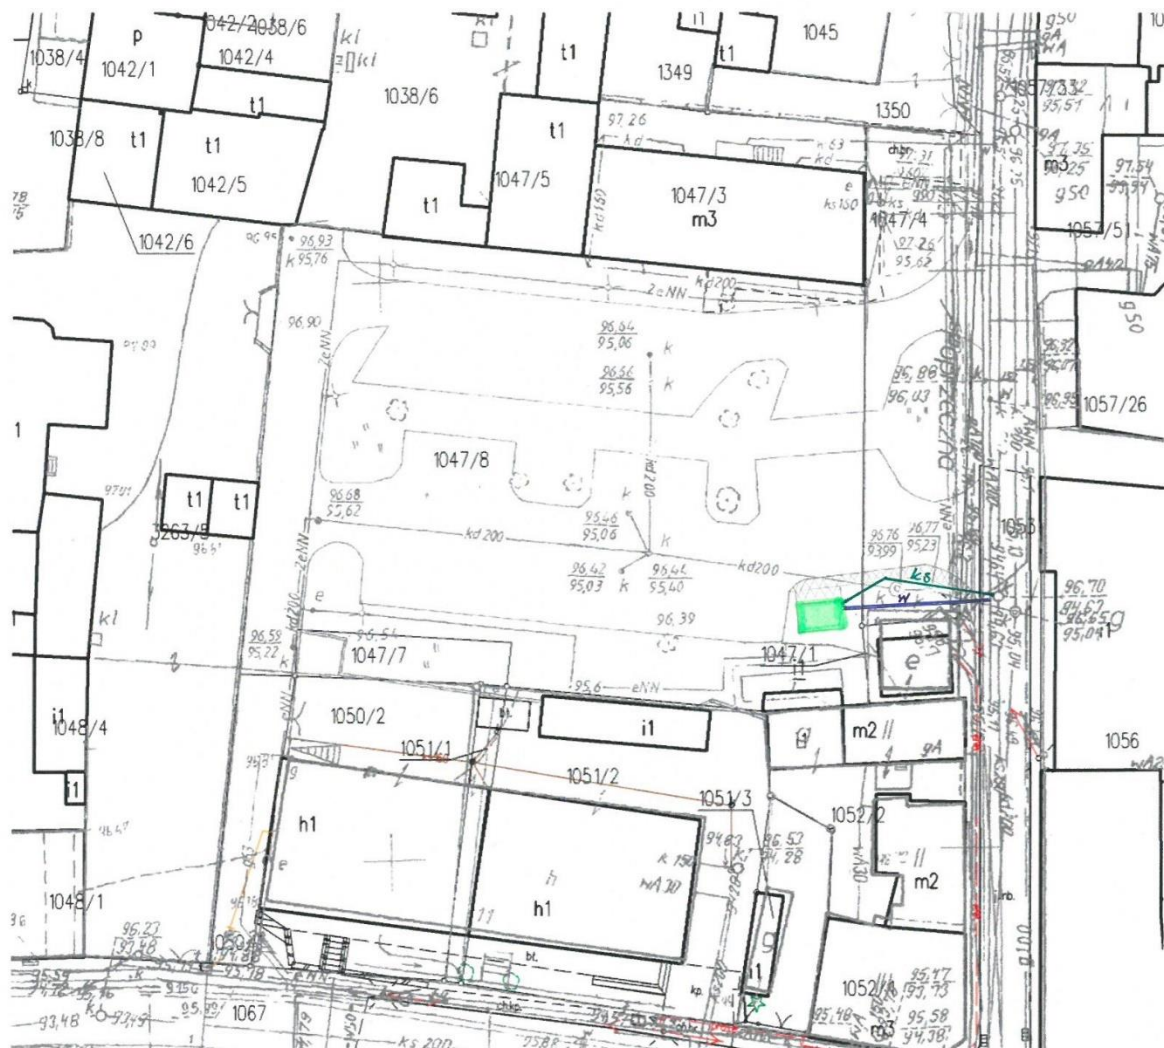

-  - lokalizacja jednostanowiskowej automatycznej toalety publicznej, ul. Poprzeczna, dz. nr ewid. 1047/8
-  - przebieg przyłącza kanalizacyjnego
-  - przebieg przyłącza wodociągowego