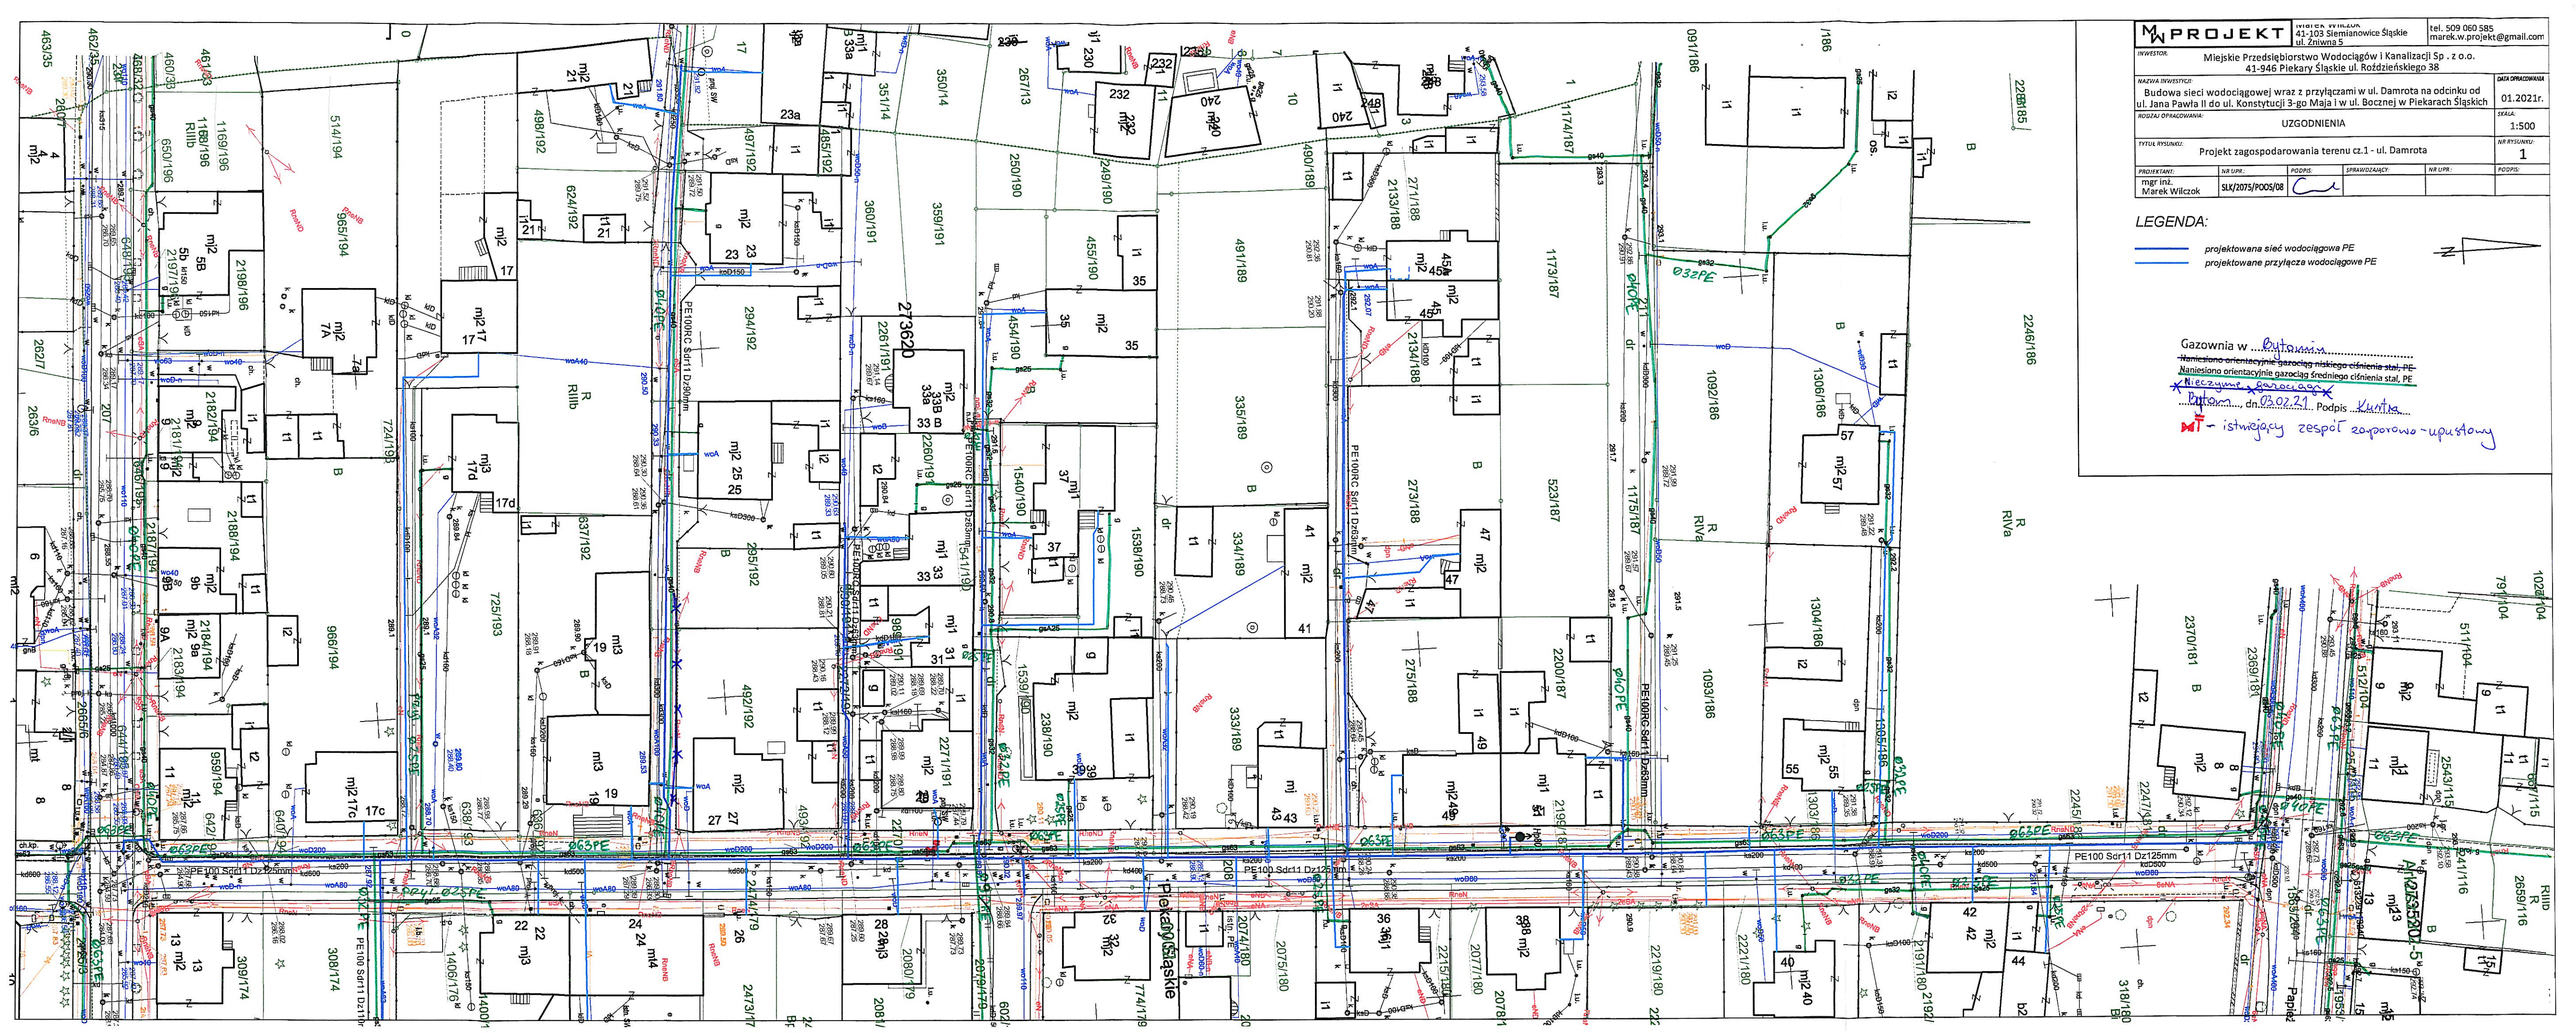

MW PROJEKT	Marek Wilczok 41-103 Siemianowice Śląskie ul. Żniwna 5	tel. 509 060 585 marek.w.projekt@gmail.com

INWESTOR: Miejskie Przedsiębiorstwo Wodociągów i Kanalizacji Sp . z o.o.
41-946 Piekary Śląskie ul. Rożdzieńskiego 38

NAZWA INWESTYCJI: Budowa sieci wodociągowej wraz z przyłączami w ul. Damrota na odcinku od ul. Jana Pawła II do ul. Konstytucji 3-go Maja i w ul. Bocznej w Piekarach Śląskich

DATA OPRACOWANIA: 01.2021r.

RODZAJ OPRACOWANIA: UZGODNIENIA

SKALA: 1:500

TYTUŁ RYSUNKU: Projekt zagospodarowania terenu cz.1 - ul. Damrota

NR RYSUNKU: 1

PROJEKTANT:	NR UPR.:	PODPIS:	SPRAWDZAJĄCY:	NR UPR.:	PODPIS:
mgr inż. Marek Wilczok	SLK/2075/POOS/08				

LEGENDA:

projektowana sieć wodociągowa PE

projektowane przyłącza wodociągowe PE

Gazownia w Bytomiu

~~Naniesiono orientacyjnie gazociąg niskiego ciśnienia stal, PE~~

Naniesiono orientacyjnie gazociąg średniego ciśnienia stal, PE

~~Nieczynne gazociągi~~

Bytom dn. 03.02.21 Podpis Kuntza

MT - istniejący zespół zaporowo-upustowy