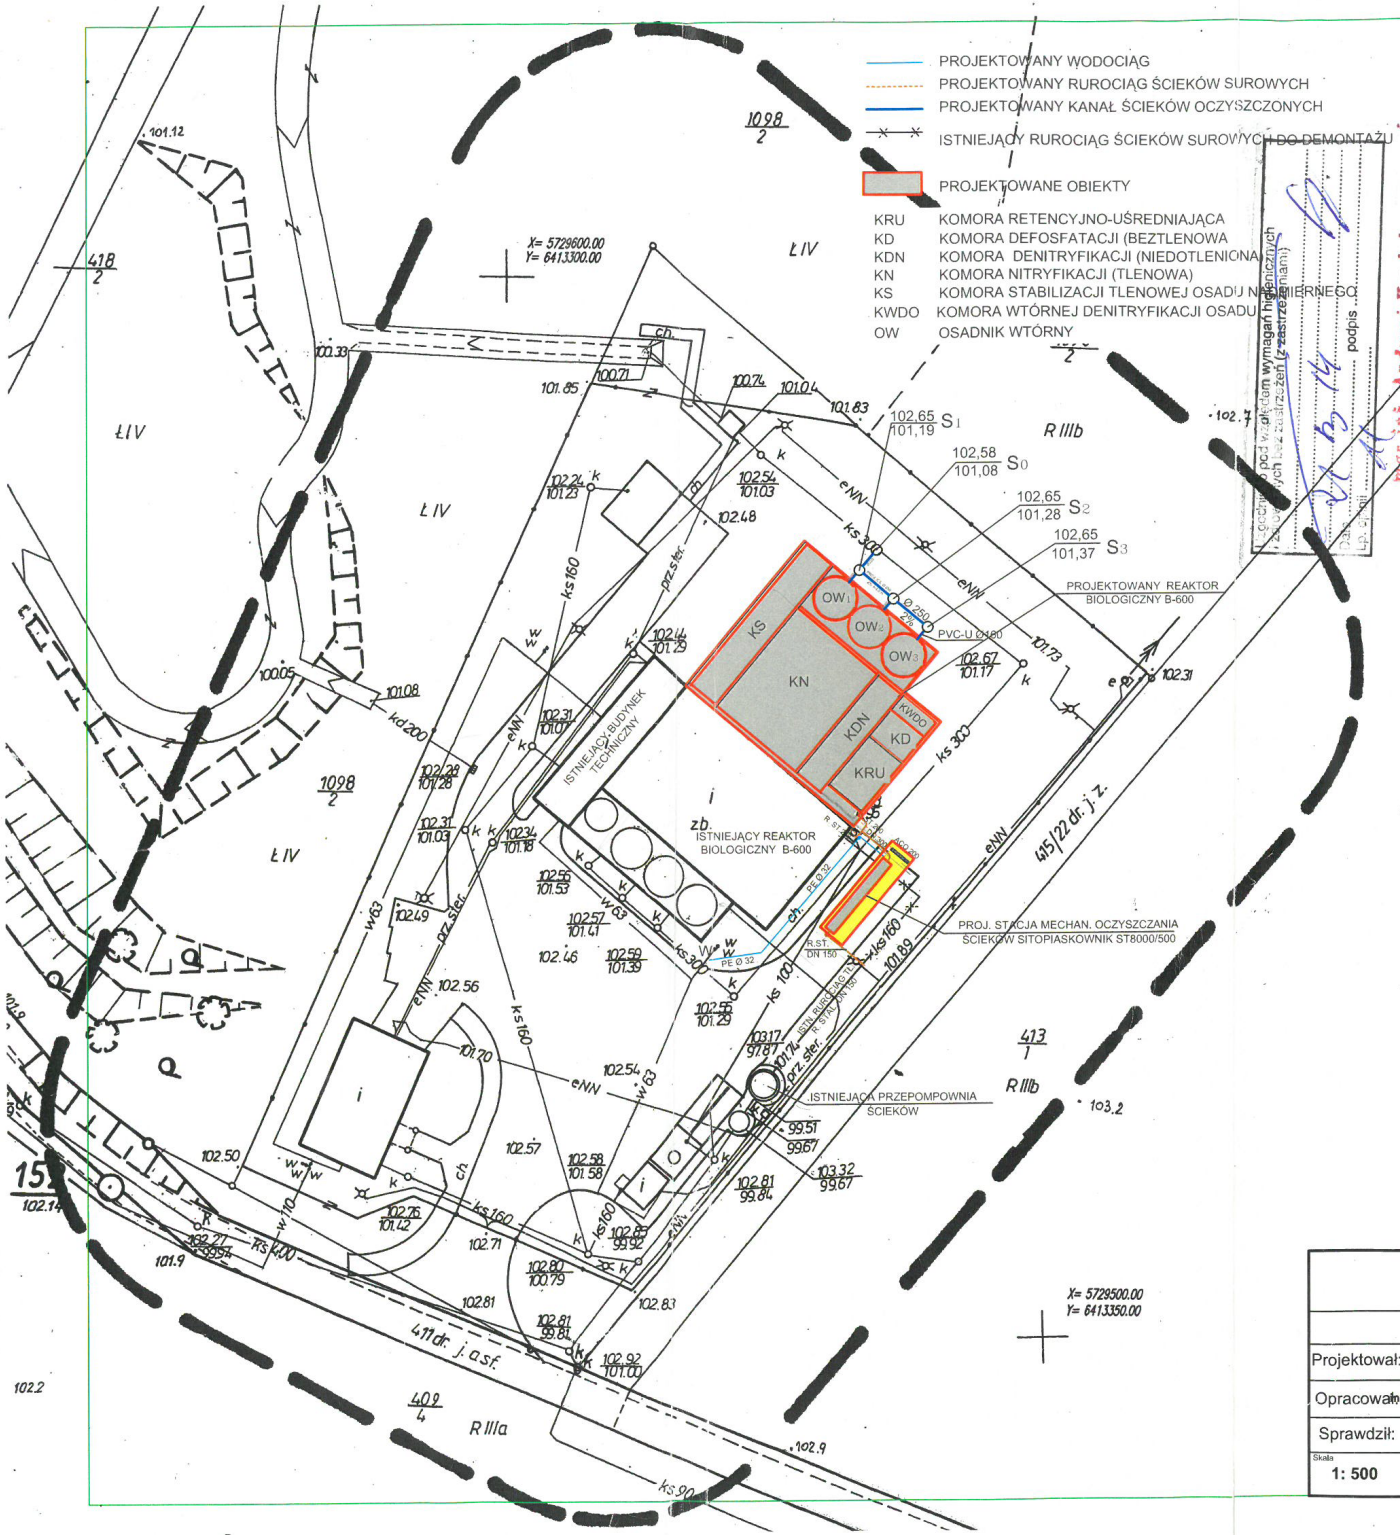

STAROSTWO POWIATOWE
w RAWICZU
Wydział
Architektury i Budownictwa

Opiniowano pod względem wymagań higienicznych
bez zastrzeżeń / z zastrzeżeniami
Opinia nr: ... Data: 23.09.2013 Podpis: ...

rzeczoznawca d/s sanitarno-higienicznych
mgr inż. Andrzej Korduba
Nr upr. 116-BP/O/95 w zakresie bud. przem. i ogólnego
Adres zam. P-ń, Os. Sobieskiego nr 6/159, tel. (061) 8537079
Biuro: 61-695 Poznań ul. Powst. Wlkp. 2A, tel./fax (061) 8537339

MAPA DO CELÓW PROJEKTOWYCH

Oznaczenie kancelaryjne zgłoszenia pracy geodezyjnej		KERG: 1656-22/2013
Nazwa miejscowości		Gołaszyn
Jednostka ewidencyjna	identyfikator	302201_5
	nazwa	Bojanowo – obszar wiejski
Obręb ewidencyjny	identyfikator	0006
	nazwa	Golaszyn
Skala mapy		1:500
Nazwa układu współrzędnych	prostokątnych płaskich	2000/18
	układu wysokości	Kronsztadt 60
Oznaczenie granic obszaru, który był przedmiotem aktualizacji		----------
Informacje o służebnościach gruntowych mających wpływ na zagospodarowanie gruntów, zlokalizowanych w granicach projektowanej inwestycji		Wykonanie niniejszej mapy nie było poprzedzone ustaleniami dotyczącymi ewentualnych służebności gruntowych obciążających grunty położone w granicach projektowanej inwestycji budowlanej.
Data opracowania mapy		23.09.2013

mgr inż. HENRYK DOLNY
GEODETA UPRAWNIONY
63-900 Rawicz ul. Akacjowa 6
tel. 602 517 335 Upraw. 10272

GEODEZJA I KARTOGRAFIA
HENRYK DOLNY
63-900 Rawicz, ul. Akacjowa 6
NIP 699-100-56-50, Regon 411548599
Tel. 0-602 517 335, (065) 545 3891

Uwaga: Nie wyklucza się istnienia w terenie innych, nie wykazanych na niniejszej mapie urządzeń podziemnych, które nie były zgłoszone do inwentaryzacji lub o których brak jest danych archiwalnych.

Sekcja mapy:
6.161.10.0124
6.161.10.0142

dr hab. inż. Zbigniew Balcer rzeczoznawca d/s BHP i ergonomii
nr uprawnień 009/97 w grupach 1.1, 1.2, 1.3, 4.4
62-080 Tarnowo Podgórne, ul. Słonecznikowa 21, tel. 601980630
Zaopiniowano pod względem zgodności z przepisami BHP i ergonomii: bez zastrzeżeń / z zastrzeżeniami
Opinia nr: ... Data: 23.09.2013 Podpis: ...

STAROSTWO POWIATOWE W RAWICZU
Wydział Geodezji, Kartografii, Katastru i Gospodarki Nieruchomościami

W obrębie oznaczonym linią przerywaną potwierdzono w terenie aktualność treści mapy zasadniczej. Dokumenty potwierdzające aktualność mapy przyjęto do zasobu w dniu 2013 -09- 30 i zaewidencjonowano pod nr 16.16.-22/13.

Niniejsza mapa może służyć do celów projektowych. Projektowane obiekty budowlane wymagające pozwolenia na budowę podlegają wytyczaniu i inwentaryzacji powykonawczej przez jednostki uprawnione do wykonywania prac geodezyjnych.

Rawicz 2013 -09- 30 (data) GEODETA POWIATOWY (podpis)

dr hab. inż. Zbigniew Balcer rzeczoznawca d/s BHP i erg
nr uprawnień 009/97 w grupach 1.1, 1.2, 1.3, 4.4
62-080 Tarnowo Podgórne, ul. Słonecznikowa 21, tel. 601
Zaopiniowano pod względem zgodności z przep
BHP i ergonomii: bez zastrzeżeń / z zastrzeże
Opinia nr: ... Data: ... Podpis: ...

DOKUMENTACJA POWYKONAWCZA

ZOŚ - ZAKŁAD OCHRONY ŚRODOWISKA SP. Z O.O.
ul. Łobeska 14, 60-182 Poznań

	Nazwisko i imię	Nr uprawn.	Podpis
Projektował:	inż. KRYSTYNA MITURA	693/PW/94 WKP/IS/3341/01	
Opracował:	inż. BARBARA DROSZCZ		
Sprawdził:	mgr inż. STANISŁAW KŁOSIŃSKI	WKP/0271/PWOS/06 WKP/IS/325/03	

GMINA BOJANOWO ul. RYNEK 12, 63-940 BOJANOWO

ROZBUDOWA OCZYSZCZALNI w GOŁASZYNIE
NA DZIAŁCE: DZ. EWID. 1098/1 OBRĘB GOŁASZYN

TECHNOLOGIA

Skala		Data oprac.	Nr rys.
1: 500	**PLAN SYTUACYJNO-WYSOKOŚCIOWY**	01. 2014	2.