

Spółka Wodno-Melioracyjna "Trojanka"
w Murowanej Goślinie
ul. Mostowa 2, Skrytka pocztowa 14
62-095 Murowana Goślina
NIP 777 314 16 63

Murowana Goślina 22.06.2023


Gmina Murowana Goślina
Plac Powstańców Wielkopolskich 9
62-095 Murowana Goślina
Pełnomocnik: Elżbieta Kusznirowska Architekt
ul. Grunwaldzka 19 lok.2.8
Poznań 60-782
Tel. 504 942 734 NIP: 8321962445
e-mail: pracownia @kusznirowska.pl

Dotyczy: L.Dz.13/2023 z dnia 07.06.2023

Po zapoznaniu się z nadesłaną do wniosku o uzgodnienie dokumentacji częścią opisową wraz z załączonymi dokumentami i mapami dotyczącymi Budowy ekoparku wraz z infrastrukturą techniczną oraz budową kładki pieszo- rowerowej na terenie działek o nr:ewid.1446,1459/1, oraz na terenie części działek o nr: ewid.1415,1461/2,1460, obręb Murowana Goślina, gmina Murowana Goślina .

Spółka Wodno-Melioracyjna „TROJANKA” zamierzenie uzgadnia w swoim zakresie pozytywnie. Należy jednak spełnić warunki:

1. W przypadku napotkania w trakcie realizacji przedsięwzięcia niezainwentaryzowanych cieków wodnych lub innych urządzeń należy je przenieść poza obręb zabudowy lecz w granicach działki a zmianę nanieść na geodezyjnej mapie powykonawczej na koszt inwestora.
2. Uiszczyć opłatę za uzgodnienie wg. załączonej faktury.
3. W przypadku niedopełnienia w/w warunków należy uzgodnienie traktować jako nieważne.

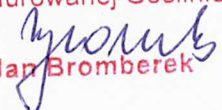KIEROWNIK
Spółka Wodno-Melioracyjna "Trojanka"
w Murowanej Goślinie

Jan Bromberek

PROJEKTOWANY ODCINEK
KORYTA OTWARTEGO ROWU
1446
KORYTO ISTNIEJĄCE ROWU
PROJEKT. KONSERWACJA I
WYCZYSZCZENIE
PROJEKTOWANA KŁADKA
PIESZO-ROWEROWA


LIKwidACJA ISTNIEJĄCEGO
PRZEPUSTU Ø 2x500mm


KORYTO ISTNIEJĄCE ROWU
PROJEKT. KONSERWACJA I
WYCZYSZCZENIE

Spółka Wodno-Melioracyjna "Trojanka"
NIP 777 314 16 63

UZGODNIŁO
22.06.2023 r
KIEROWNIK
Bromberg

Spółka Wodno-Melioracyjna "Trojanka"
NIP 777 314 16 63

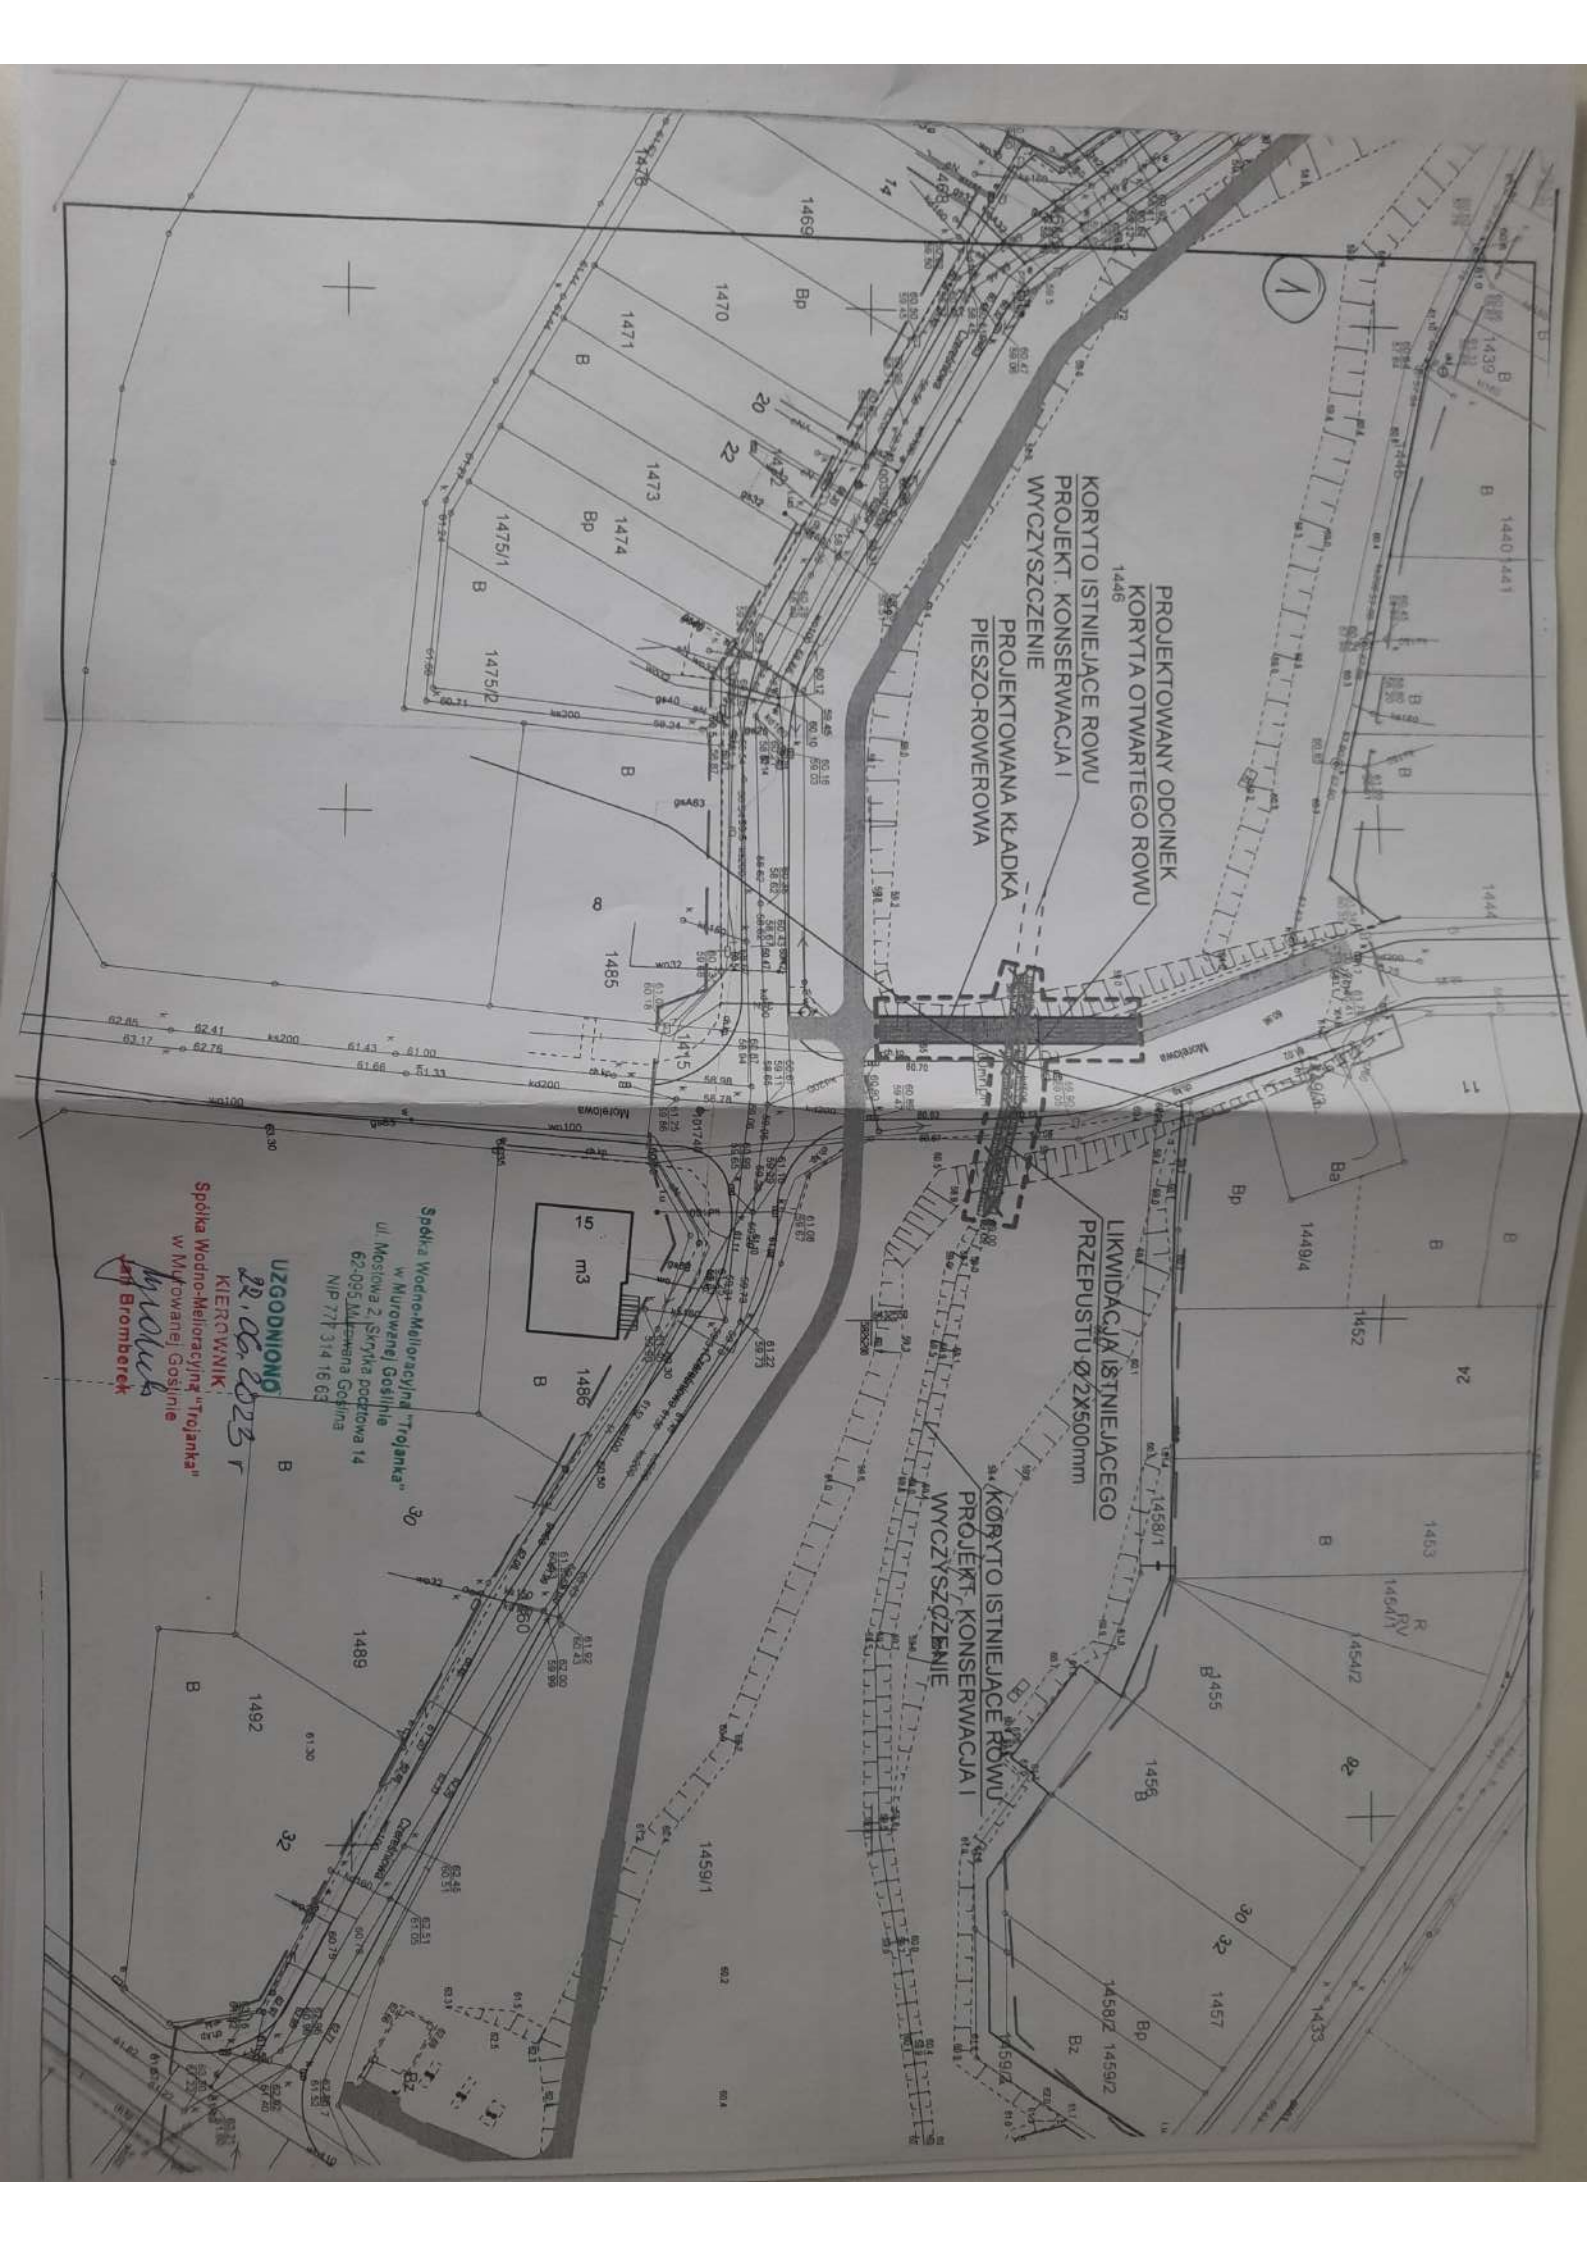

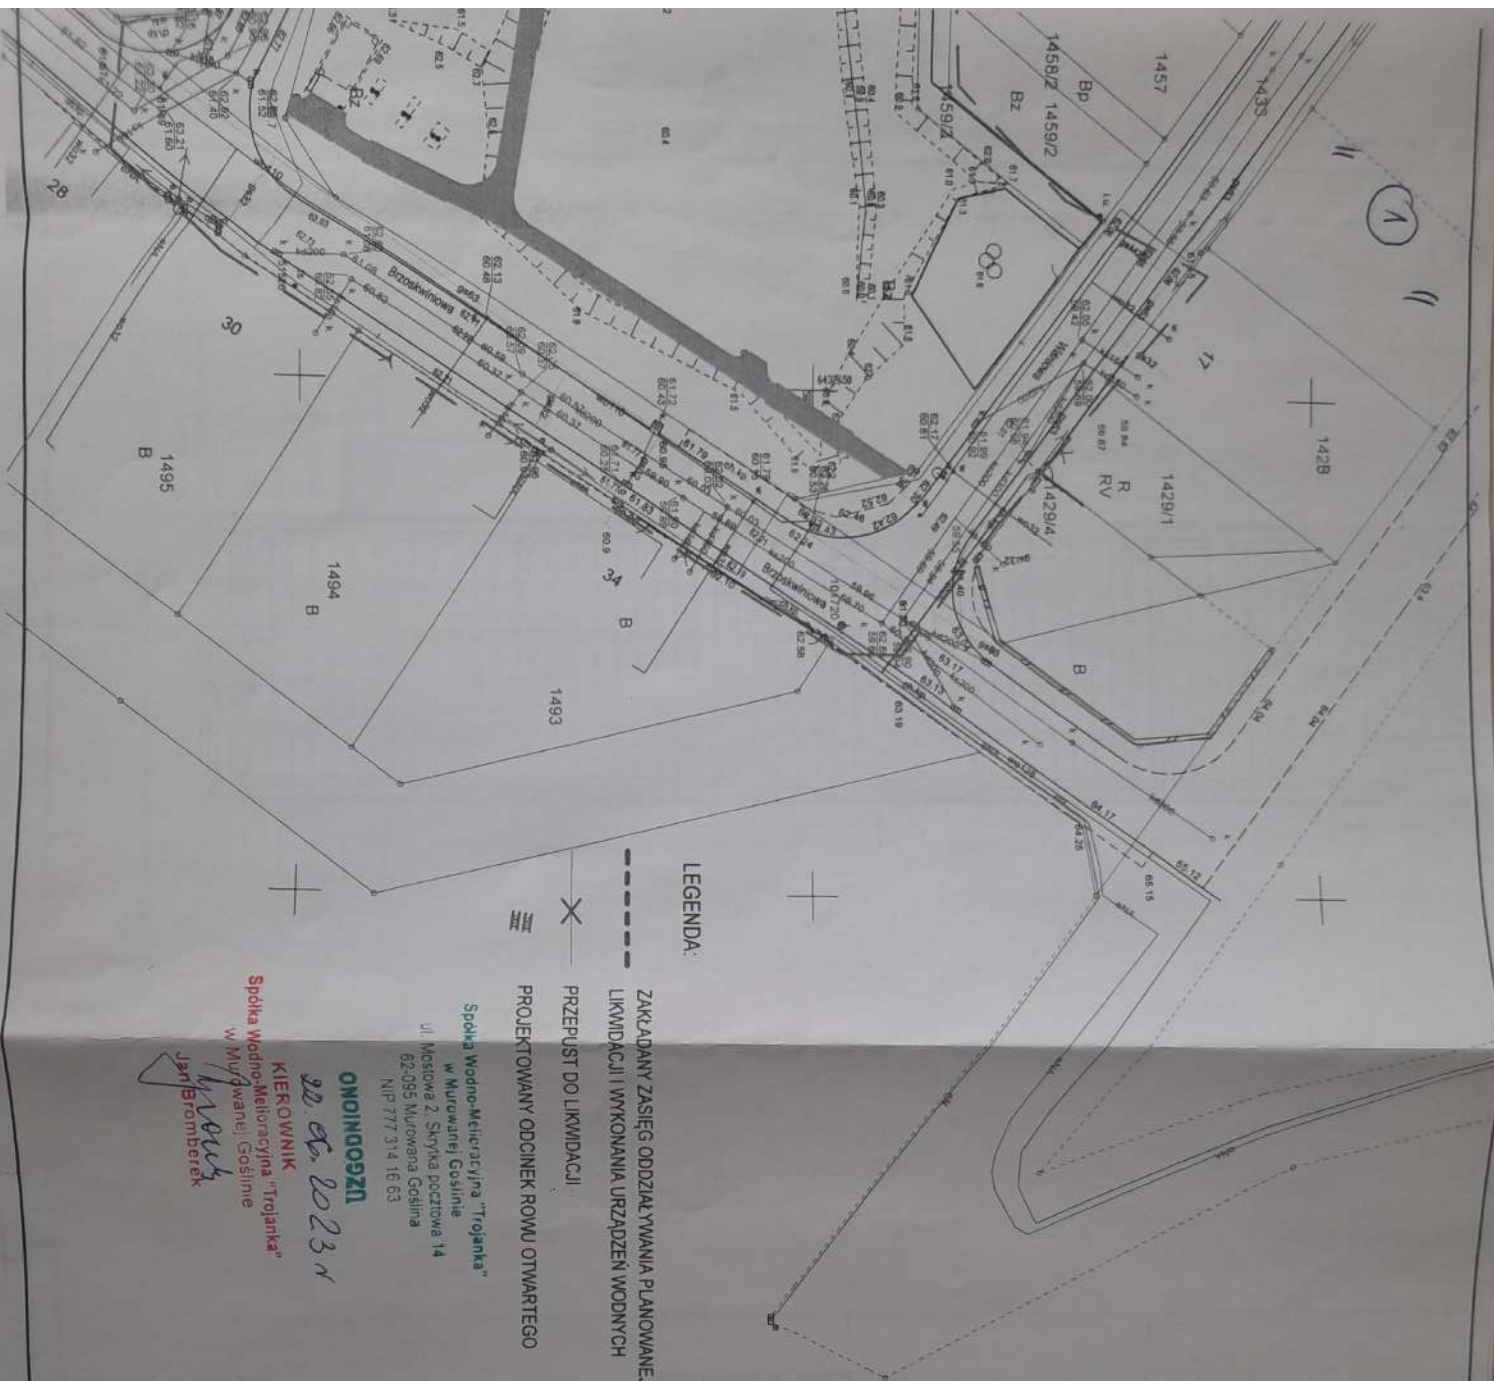





- UWAGI**
1. Wszystkie wymiary podane na rysunku należy bezwzględnie każdorazowo przed rozpoczęciem prac sprawdzić na miejscu budowy i w wypadku różnic lub zmian wynikających z wyników technologi dostawcy skontaktować się z projektantami.
 2. Wszystkie roboty należy wykonać zgodnie z polskimi normami, warunkami technicznymi wykonania i odbioru robót, budowlano-montażowych opracowanych przez instytut techniki budowlanej oraz z zasadami wiedzy i sztuki budowlanej.
 3. Brak wskazania na rysunku technicznym elementu, którego zastosowanie wynika ze znanych lub powszechnie przyjętych rozwiązań w zakresie sztuki budowlanej nie znalnia wykonawcy z konieczności zastosowania takiego elementu w porównaniu z inwestorem, a także z projektantem i za jego zgodą.
 4. Rysunek należy rozpatrywać łącznie z opisem technicznym oraz odpowiednimi projektami branżowymi. Zastanie niezgodności pomiędzy projektem architektonicznym, pozostałymi opracowaniami branżowymi i istniejącym obiektem należy wyjaśnić i uzgodnić z autorem projektu.
 5. Wszystkie omowy, przejęcia i brzozy instalacyjne przyjmować według projektów branżowych.
 6. Dopuszcza się zastosowanie materiałów zamiennych jedynie za zgodą autorów projektu i inwestora oraz pod warunkiem, że posiadają one cechy nie gorsze jakościowo i technicznie od wskazanych w projekcie.
 7. Wszystkie zastosowane materiały montować zgodnie z zaleceniami i wytycznymi producenta.

Nazwa projektu		OPERAT WODNOPRAWNY	
Budowa ekoparku wraz z infrastrukturą techniczną oraz budowę kładki pieszo-rowerowej na terenie działek o nr ewid.: 1446, 1459/1 oraz na terenie części działek o nr ewid.: 1415, 1461/2, 1460 obręb Murwana Goślina, gmina Murwana Goślina.			
Adres inwestycji		Murwana Goślina	
		działka nr 1446, obręb Murwana Goślina	
		działka nr 1459/1, obręb Murwana Goślina	
		działka nr 1415, obręb Murwana Goślina (część działki)	
		działka nr 1461/2, obręb Murwana Goślina (część działki)	
		działka nr 1460, obręb Murwana Goślina (część działki)	
Inwestor		Gmina Murwana Goślina	
		pl. Powstańców Wielkopolskich 9	
		62-095 Murwana Goślina	
Jednostka projektowa		opracował mgr inż. Karol Ślesński	
		upr. nr WKP/0212ZOOK/06	
Architekt		Elżbieta Kusznierek	
		ul. Grunwaldzka 19a lok. 2.8	
		60-782 Poznań	
www.kusznierow.pl			
tytuł rysunku		PLAN URZĄDZEŃ WODNYCH	
branża		skala	
ARCH		1:500	
		data	
		05.2023	
		numer rysunku	
		OWP02	

2

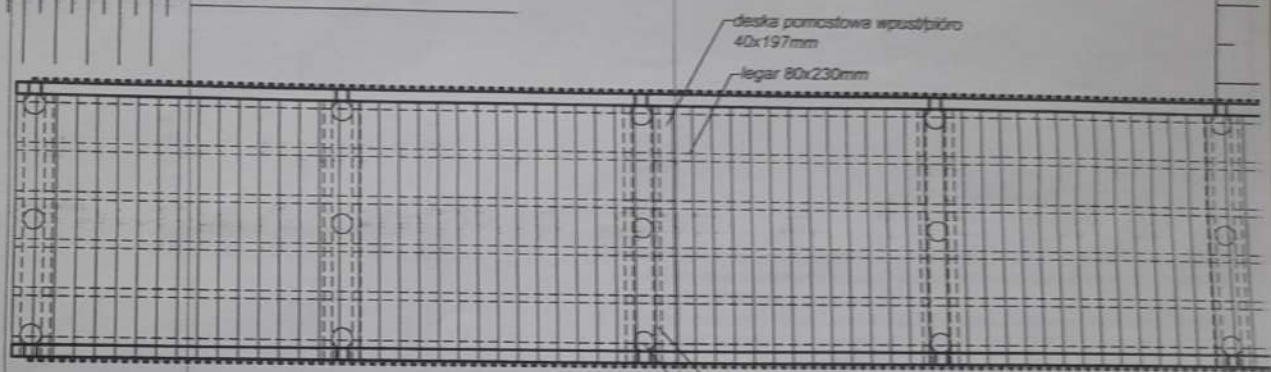

Spółka Wodno-Melioracyjna "Trojanka"
w Murowanej Goślinie
ul. Mostowa 2, Skrytka pocztowa 14
62-095 Murowana Goślina
NIP 777 314 16 63


belki oczepowe 80x230mm

pal $\varnothing 200\text{mm}$ L = ????? mm


UZGODNIONO
22.06.2023

KIEROWNIK
Spółka Wodno-Melioracyjna "Trojanka"
w Murowanej Goślinie
[Signature]
Jan Bromberek

PRZEKRÓJ POD

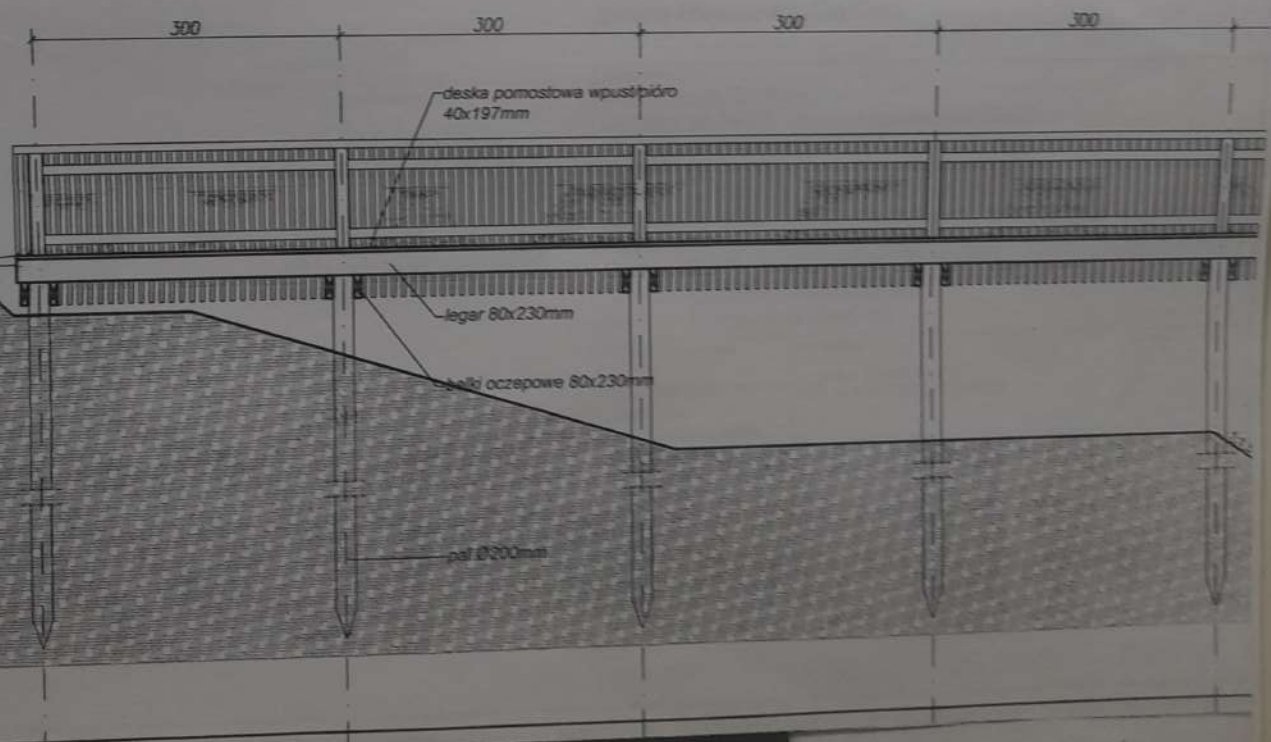

PRZEKRÓJ POPRZECZNY KŁADKI

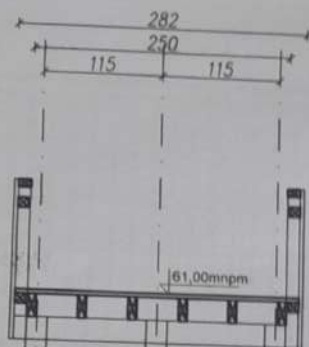

UWAGI!

- 1 Wszystkie wymiary podane na rysunku należy bezwzględnie każdorazowo przed rozpoczęciem prac sprawdzić na miejscu budowy i w wypadku różnic lub zmian wynikających z wymogów technologii dostawcy skontaktować się z projektantami.
- 2 Wszystkie roboty należy wykonać zgodnie z polskimi normami, warunkami technicznymi wykonania i odbioru robót, budowlano-montażowych opracowanych przez instytut techniki budowlanej oraz z zasadami wiedzy i sztuki budowlanej.
- 3 Brak wskazania na rysunku technicznym elementu, którego zastosowanie wynika ze znanych lub powszechnie przyjętych rozwiązań w zakresie sztuki budowlanej nie zwalnia wykonawcy z konieczności zastosowania takiego elementu w porozumieniu z inwestorem, a także z projektantem i za jego zgodą.
- 4 Rysunek należy rozpatrywać łącznie z opisem technicznym oraz odpowiednimi projektami branżowymi. Zaistniałe niezgodności pomiędzy projektem architektonicznym, pozostałymi opracowaniami branżowymi i istniejącym obiektem należy wyjaśnić i uzgodnić z autorami projektu.
- 5 Wszystkie otwory, przejścia i bruzdy instalacyjne przyjmować według projektów branżowych.
- 6 Dopuszcza się zastosowanie materiałów zamiennych jedynie za zgodą autorów projektu i inwestora oraz pod warunkiem, że posiadają one cechy nie gorsze jakościowo i technicznie od wskazanych w projekcie.
- 7 Wszystkie zastosowane materiały montować zgodnie z zaleceniami i wytycznymi producenta.

Spółka Wodno-Melloracyjna "Trojanka"
w Murowanej Goślinie
ul. Mostowa 2, Skrytka pocztowa 14
62-095 Murowana Goślina
NIP 777 314 16 63

22.06.2023 r.

UZGODNIONO

KIEROWNIK
Spółka Wodno-Melloracyjna "Trojanka"
w Murowanej Goślinie

Jan Bromberek

faza projektu

OPERAT WODNOPRAWNY

nazwa inwestycji

Budowa ekoparku wraz z infrastrukturą techniczną oraz budową kładki pieszo-rowerowej na terenie działek o nr ewid.: 1446, 1459/1 oraz na terenie części działek o nr ewid. 1415, 1461/2, 1460 obręb Murowana Goślina, gmina Murowana Goślina.

adres inwestycji

**Murowana Goślina
działka nr 1446, obręb Murowana Goślina
działka nr 1459/1, obręb Murowana Goślina
działka nr 1415, obręb Murowana Goślina (część działki)
działka nr 1461/2, obręb Murowana Goślina (część działki)
działka nr 1460, obręb Murowana Goślina (część działki)**

inwestor

**Gmina Murowana Goślina
pl. Powstańców Wielkopolskich 9
62-095 Murowana Goślina**

jednostka projektowa

**Elżbieta Kuszniarów
Architekt
ul. Grunwaldzka 19/ lok. 2.8
60-782 Poznań**

www.kusznierow.pl

opracował:

mgr inż. Karol Śliński
upr. nr WKP/0212/ZOOK/06

tytuł rysunku

**RYСУNEK OGÓLNY KŁADKI
I ROWU OTWARTEGO**

branża

ARCH

skala

1:50

data

05.2023

numer rysunku

OWP03

2
RZUT Z GÓRY KŁADKI

PRZEKRÓJ PC

115

PROJEKTOWANE KORYTO ROWU
OTWARTEGO UMOCNIE NIE NARZUTEM Z
KAMIENIA ŁAMANEGO NA GEOWŁÓKNINIE

Spółka Wodno-Melioracyjna "Trojanka"
w Murowanej Goślinie
ul. Mostowa 2, Skrytka pocztowa 14
62-095 Murowana Goślina
NIP 777 314 16 63

22.06.2023 r
UZGODNIONO

KIEROWNIK
Spółka Wodno-Melioracyjna "Trojanka"
w Murowanej Goślinie

Jan B. Grombelski

ŻYNY KŁADKI

300

300

300

300

PROJEKTOWANE KORYTO ROWU
OTWARTEGO UMOCNIE NIE NARZUTEM Z
KAMIENIA ŁAMANEGO NA GEOWŁÓKNINIE

59,00 m

1:1,5