WOJEWÓDZTWO KUJAWSKO-POMORSKIE

POWIAT BYDGOSKI GRODZKI

GMINA BYDGOSZCZ

Poświadcza się, że niniejszy dokument został opracowany w wyniku prac geodezyjnych i kartograficznych, których rezultaty zawiera operat techniczny wpisany do ewidencji materiałów państwowego zasobu geodezyjnego i kartograficznego.

MIEJSKA PRACOWNIA GEODEZYJNA W BYDGOSZCZY
Grodzki Ośrodek Dokumentacji Geodezyjnej i Kartograficznej w Bydgoszczy

Identyfikator ewidencyjny materiału zasobu - operatu technicznego: P.0461.2017.3675.

Data wpisania operatu technicznego do ewidencji materiałów zasobu: 10.11.2017

Imię, nazwisko i podpis osoby reprezentującej organ.

Z up. Prezydenta Bydgoszczy

Hanna Siudzińska
starszy geodeta w Miejskiej Pracowni Geodezyjnej w Bydgoszczy

INWENTARYZACJA POWYKONAWCZA SIECI CIEPŁOWNICZEJ BYDGOSZCZ UL. PRZODOWNIKÓW PRACY

SKALA 1:500

ARKUSZ MAPY: 321.1831

OBREB: 174

KERG:MPG.D.422.3442.2017

"ROBGEO"
Robert Wójtewicz
86-050 Solec Kujawski, ul. Ogrodowa 3P
tel. 604 671 136
NIP 888-143-45-52 REGON 092478371
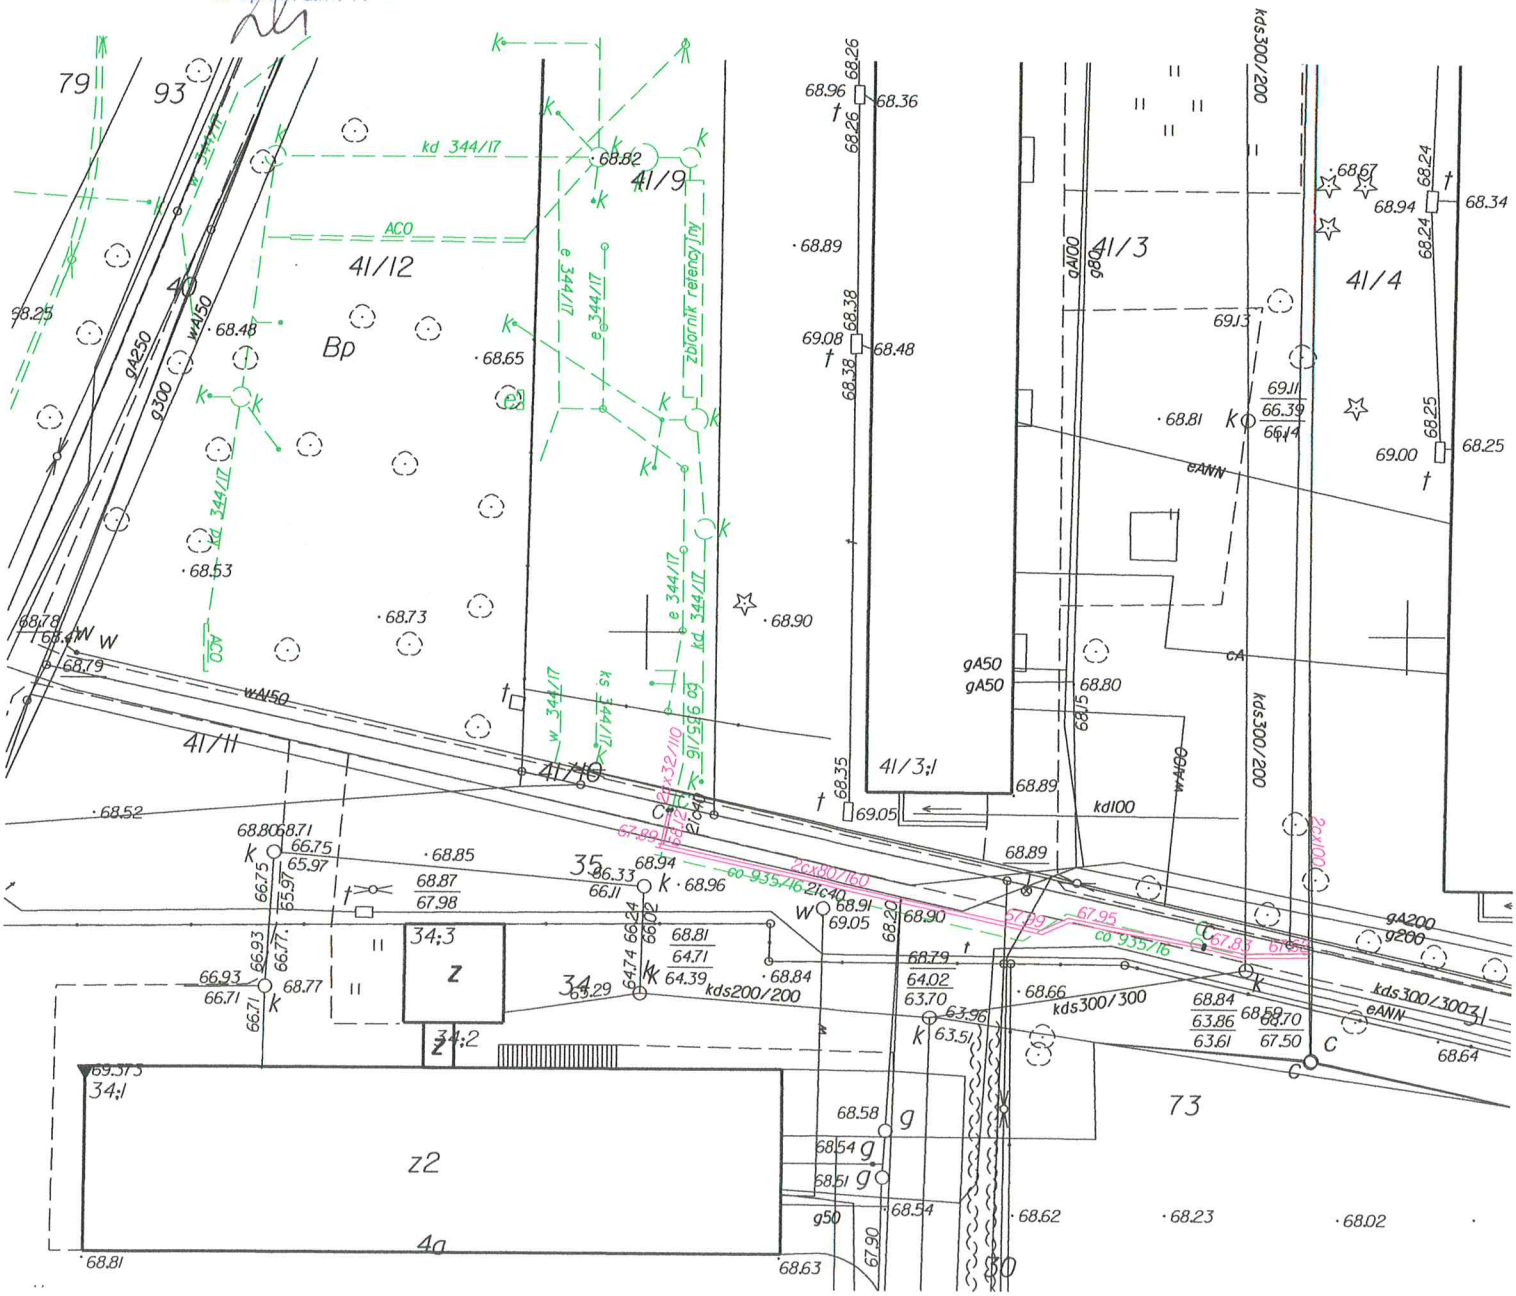
GEODETA
mgr inż. Robert Wójtewicz
86-050 Solec. Kuj., ul. Ogrodowa 3P
nr uprawn. zaw. 16743