MAPA DO CELÓW PROJEKTOWYCH
SKALA 1: 500
Obiekt: Gdańsk – ul. Parterowa

Identyfikator i nazwa jednostki ewidencyjnej: 226101_1 M. Gdańsk
Identyfikator i nazwa obrębu ewidencyjnego: Osowa 001, działka: 293
Nr sekcji: 6.222.24.09.2.2
ID : WG-111.66401.378.2019

Układ współrzędnych prostokątnych płaskich: 2000 strefa 6
Geodezyjny układ odniesienia: Kronsztadt 86 bis

Imię i nazwisko lub nazwa podmiotu, który wykonał mapę oraz podpis osoby reprezentującej ten podmiot:

CONSTRUCTIVE
Marcin Maliszewski
ul. Piotra Skargi 13, 83-450 Gdańsk
tel. 604-269-055
REGON: 220554532, NIP: 584-116-24-42

Geodezyjne usługi projektowe
GEODETA
inż. Krzysztof Maliszewski

Imię i nazwisko, numer świadectwa nadania uprawnień geodety, który sporządził mapę:

LEGENDA:

Oznaczenie granicy obszaru, który był przedmiotem aktualizacji

Służebności gruntowych nie badano.

Gdańsk, dnia: 25.01.2019r.

W dniu 2019.01.0 uzupełniono o treść nakładki RKSPUT Gdańsk – patrz napa
Gdańsk, dn. 2019.01.30

2019 124577
2019 -02- 09
PODINSPEKTOR
Izabela Górecka

Oświadczam, że kopia mapy do celów projektowych jest zgodna z oryginałem.

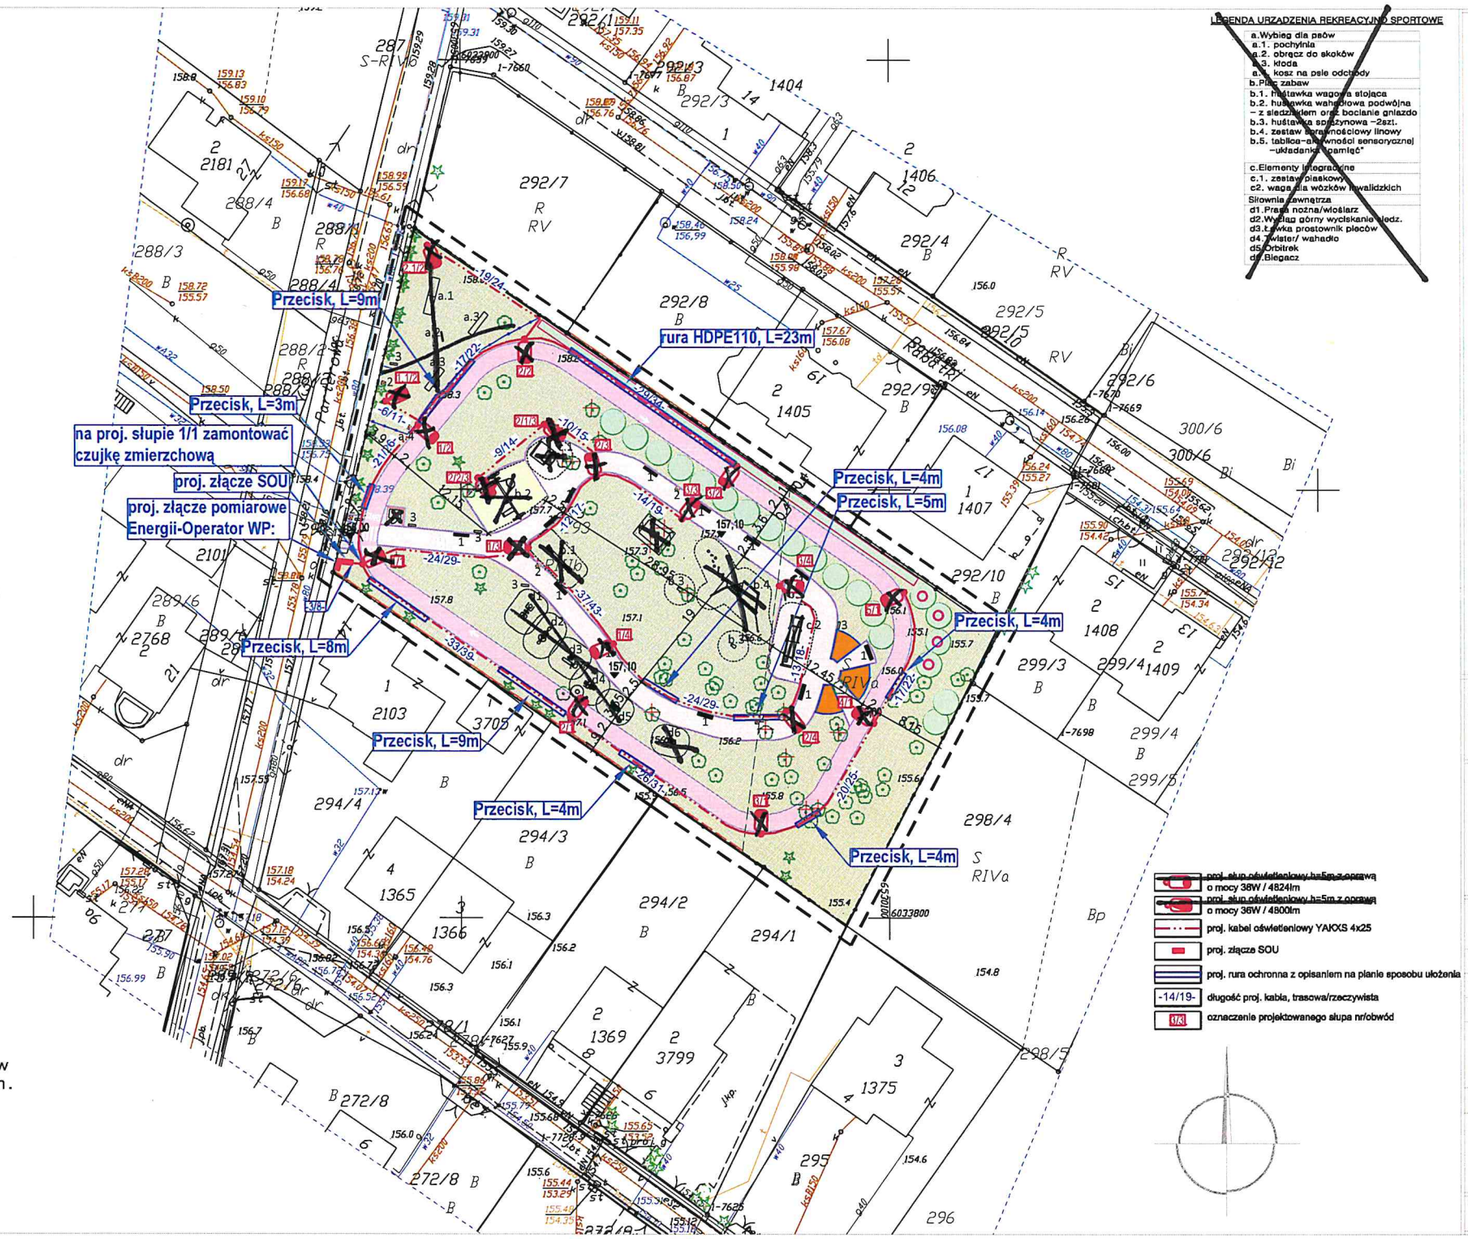

LEGENDA URZĄDZENIA REKREACYJNO SPORTOWE

a.	Wybieg dla psów
a.1.	pochylnia
a.2.	obręcz do skoków
a.3.	kłoda
a.4.	kosz na psie odchody
b.	Plac zabaw
b.1.	Huśtawka wagowa stojąca
b.2.	huśtawka wahadłowa podwójna – z siedziskiem oraz bocianie gniazdo
b.3.	huśtawka sprężynowa –3szt.
b.4.	zestaw wielofunkcyjny linowy
b.5.	tablica–aktywności sensoryczne –układanka "pamięć"
c.	Elementy integracyjne
c.1.	zestaw piaskowy
c2.	waga dla wózków inwalidzkich
	Siłownia zewnętrzna
d1.	Prasa nożna/wioślarz
d2.	Wyciąg górny wyciskanie siedz.
d3.	ławka prostownik pleców
d4.	Twister/ wahadło
d5.	Orbitrek
d6.	Biegacz

LEGENDA:

- GRANICA DZIAŁKI
- RZĘDNE PROJEKTOWANE
- PROJEKTOWANE WEJŚCIE
- PROJEKTOWANE URZĄDZENIA ZE STREFĄ BEZPIECZEŃSTWA
- PROJEKTOWANE OGRODZENIE PANELOWE H=1,2m
- PROJEKTOWANE OBRZEŻE CHODNIKOWE BETONOWE 8x30 CM
- PROJEKTOWANY KRAWĘŻNIK UKRYTY
- PROJEKTOWANE OBRZEŻE TYPU EKOBORD
- PROJEKTOWANE PALISADA DREWNIANA
- PROJEKTOWANA NAWIERZCHNIA MASTYKSOWA
- PROJEKTOWANA NAWIERZCHNIA PIASKOWA - GRANULACJA 0,2-2 MM
- PROJEKTOWANA NAW. ULEPSZONA
- PŁYTKA BETONOWA 30X30
- PROJEKTOWANA TRAWA
- DRZEWA DO ZACHOWANIA
- PROJEKTOWANE DRZEWA Wiśnia japońska odm. Amanogawa
- PROJEKTOWANE DRZEWA Jabłoń ozdobna "Malus Royality"
- PROJEKTOWANE KRZEWY Pęcherznica kalinolistna odm. Luteus
- PROJEKTOWANY OGRÓDEK EDUKACYJNY /warzywa sezonowe,zioła
- ELEMENTY/ DRZEWA DO USUNIĘCIA

~~MAŁA ARCHITEKTURA~~
~~1. ŁAWKA Z OPARCIEM~~
~~2. KOSZ NA ODPADKI~~
3. TABLICE INFORMACYJNE

- proj. słup oświetleniowy h=5m z oprawą o mocy 36W / 4824lm
- proj. słup oświetleniowy h=5m z oprawą o mocy 36W / 4800lm
- proj. kabel oświetleniowy YAKXS 4x25
- proj. złącze SOU
- proj. rura ochronna z opisaniem na planie sposobu ułożenia
- -14/19- długość proj. kabla, trasowa/rzeczywista
- 1/A oznaczenie projektowanego słupa nr/obwód

NAZWA RYSUNKU:
PROJEKT ZAGOSPODAROWANIA TERENU

tektoline
pracownia projektowa
PRACOWNIA PROJEKTOWA TEKTOLINE s.c.
Al. Grunwaldzka 212, lok. 5/1; 80-266 Gdańsk
www.tektoline.pl, biuro@tektoline.pl
tel.: 536-980-007

TEMAT:	ZAGOSPODAROWANIE TERENU ZIELONEGO UL. PARTEROWA, GDAŃSK OSOWA, DZ. NR 293 OBR. 001	
ETAP PROJEKTU:	WYKONAWCZY	
NAZWA RYSUNKU:	PROJEKT ZAGOSPODAROWANIA TERENU	
BRANŻA:	ARCHITEKTURA	
	autor:	arch. Adam Kościecha upr. nr PO/KK/139/2006 arch. Agnieszka Lambicz
	sprawdził:	arch. Bartłomiej Karolczuk upr. nr PO/KK/396/2011
BRANŻA:	LEKTRYCZNA/OŚWIETLENIE TERENU	
	autor:	mgr inż. Waldemar Wesołowski upr. nr 75/Gd/2002
	sprawdził:	mgr inż. Andrzej Kamiński upr. nr WAM/0169/POOE/04
SKALA: 1:500	NR RYS./REWIZJA: 1/00	DATA: 07.2019