



PS/1831/2958/2021/3

Katowice, 05 stycznia 2022 r.

**BM BUDOWA Sp. z o. o.**  
**ul. Kolisty 25**  
**40 – 486 Katowice**

W odpowiedzi na pismo z dnia 23.07.2021 r., dotyczące uzgodnienia branżowego, wydania warunków technicznych dla zadania pn.: „Zabudowa zaworów zwrotnych na przelewach burzowych w rejonie ulic: Naftowa, Kresowa, Ostrogórska w Sosnowcu”, Górnośląskie Przedsiębiorstwo Wodociągów Spółka Akcyjna z siedzibą w Katowicach przesyła w załączeniu projekt zagospodarowania terenu, sporządzony na 3 arkuszach kopii mapy zasadniczej terenu w rejonie jak wyżej z wskazanymi orientacyjnie (kolorem niebieskim) trasami wodociągów magistralnych: DN 1400 mm i DN 800 mm oraz profile kanalizacyjne. Strefy ochronne (techniczne) dla ww. wodociągów wynoszą odpowiednio: po 10,0 mb z obu stron wodociągu DN 1400 mm i po 5,0 mb z obu stron wodociągu DN 800 mm, licząc od ich osi. Zastrzegamy sobie prawo dostępu w ramach stref technicznych w celach związanych z usuwaniem awarii oraz konserwacją urządzeń wodociągowych. Uzgadniamy zabudowę zaworów zwrotnych na przelewach burzowych w przedmiotowym obszarze zgodnie z przedłożonym ww. projektem zagospodarowania terenu, nr rys.: ZT\_1, ZT\_2, ZT\_3 oraz profilami: Pk\_1, Pk\_2. W przypadkach kolizji projektowanej infrastruktury z magistralami wodociągowymi, w miejscach skrzyżowań z wodociągami DN 1400 mm i DN 800 mm projektowaną infrastrukturę należy ułożyć w rurach ochronnych o długościach odpowiednio: min. 10,0 mb, tj. symetrycznie po min. 5,0 mb z obu stron magistrali DN 1400 mm oraz min. 5,0 mb, tj. symetrycznie po min. 2,5 mb z obu stron magistrali DN 800 mm, licząc od ich osi. Pomiędzy skrajniami rur osłonowych i magistrali należy zachować odległości pionowe min. 0,6 m. Miejsca skrzyżowań oraz rzędne ułożenia magistrali należy zweryfikować poprzez wykonanie przekopów kontrolnych. Wykopy kontrolne w obszarach ww. stref technicznych należy wykonywać ręcznie, bez użycia sprzętu mechanicznego, pod bezpośrednim nadzorem służb technicznych naszej Spółki. Wykonany operat geodezyjny powykonawczy (1 komplet dokumentacji) wybudowanej infrastruktury w zakresie przebiegu w obszarach ww. stref technicznych wraz z profilami podłużnymi miejsc skrzyżowań należy przekazać do naszej Spółki. Na etapie zabudowy zaworów zwrotnych wraz z komorami, w przypadkach prowadzenia prac w obszarach stref technicznych należy do naszej Spółki zlecać nadzory nad robotami. Nadzory są wykonywane odpłatnie. Przed przystąpieniem do robót należy pisemnie powiadomić Spółkę o terminie rozpoczęcia prac. Powiadomienie należy przesłać do Spółki z wyprzedzeniem min. 1 tygodnia przed planowanym przystąpieniem do prac budowlanych. Uzgodnienie jest ważne przez okres 3 lat od daty wydania. Przy dalszej korespondencji w tej sprawie prosimy powoływać się na znak niniejszego pisma.

Otrzymują:

1. Adresat
2. OES Zagórze
3. PS a/a


**Zastępca Dyrektora**  
**Pionu Sieci i Dystrybucji**


*[Podpis]*  
Dyrektor  
Pionu Sieci i Dystrybucji  
Jerzy Muszer

Osoba do kontaktu: Dominika Kardasz tel. 32 60 38 799, e-mail: d.kardasz@gpw.katowice.pl


Strona 1 z 1

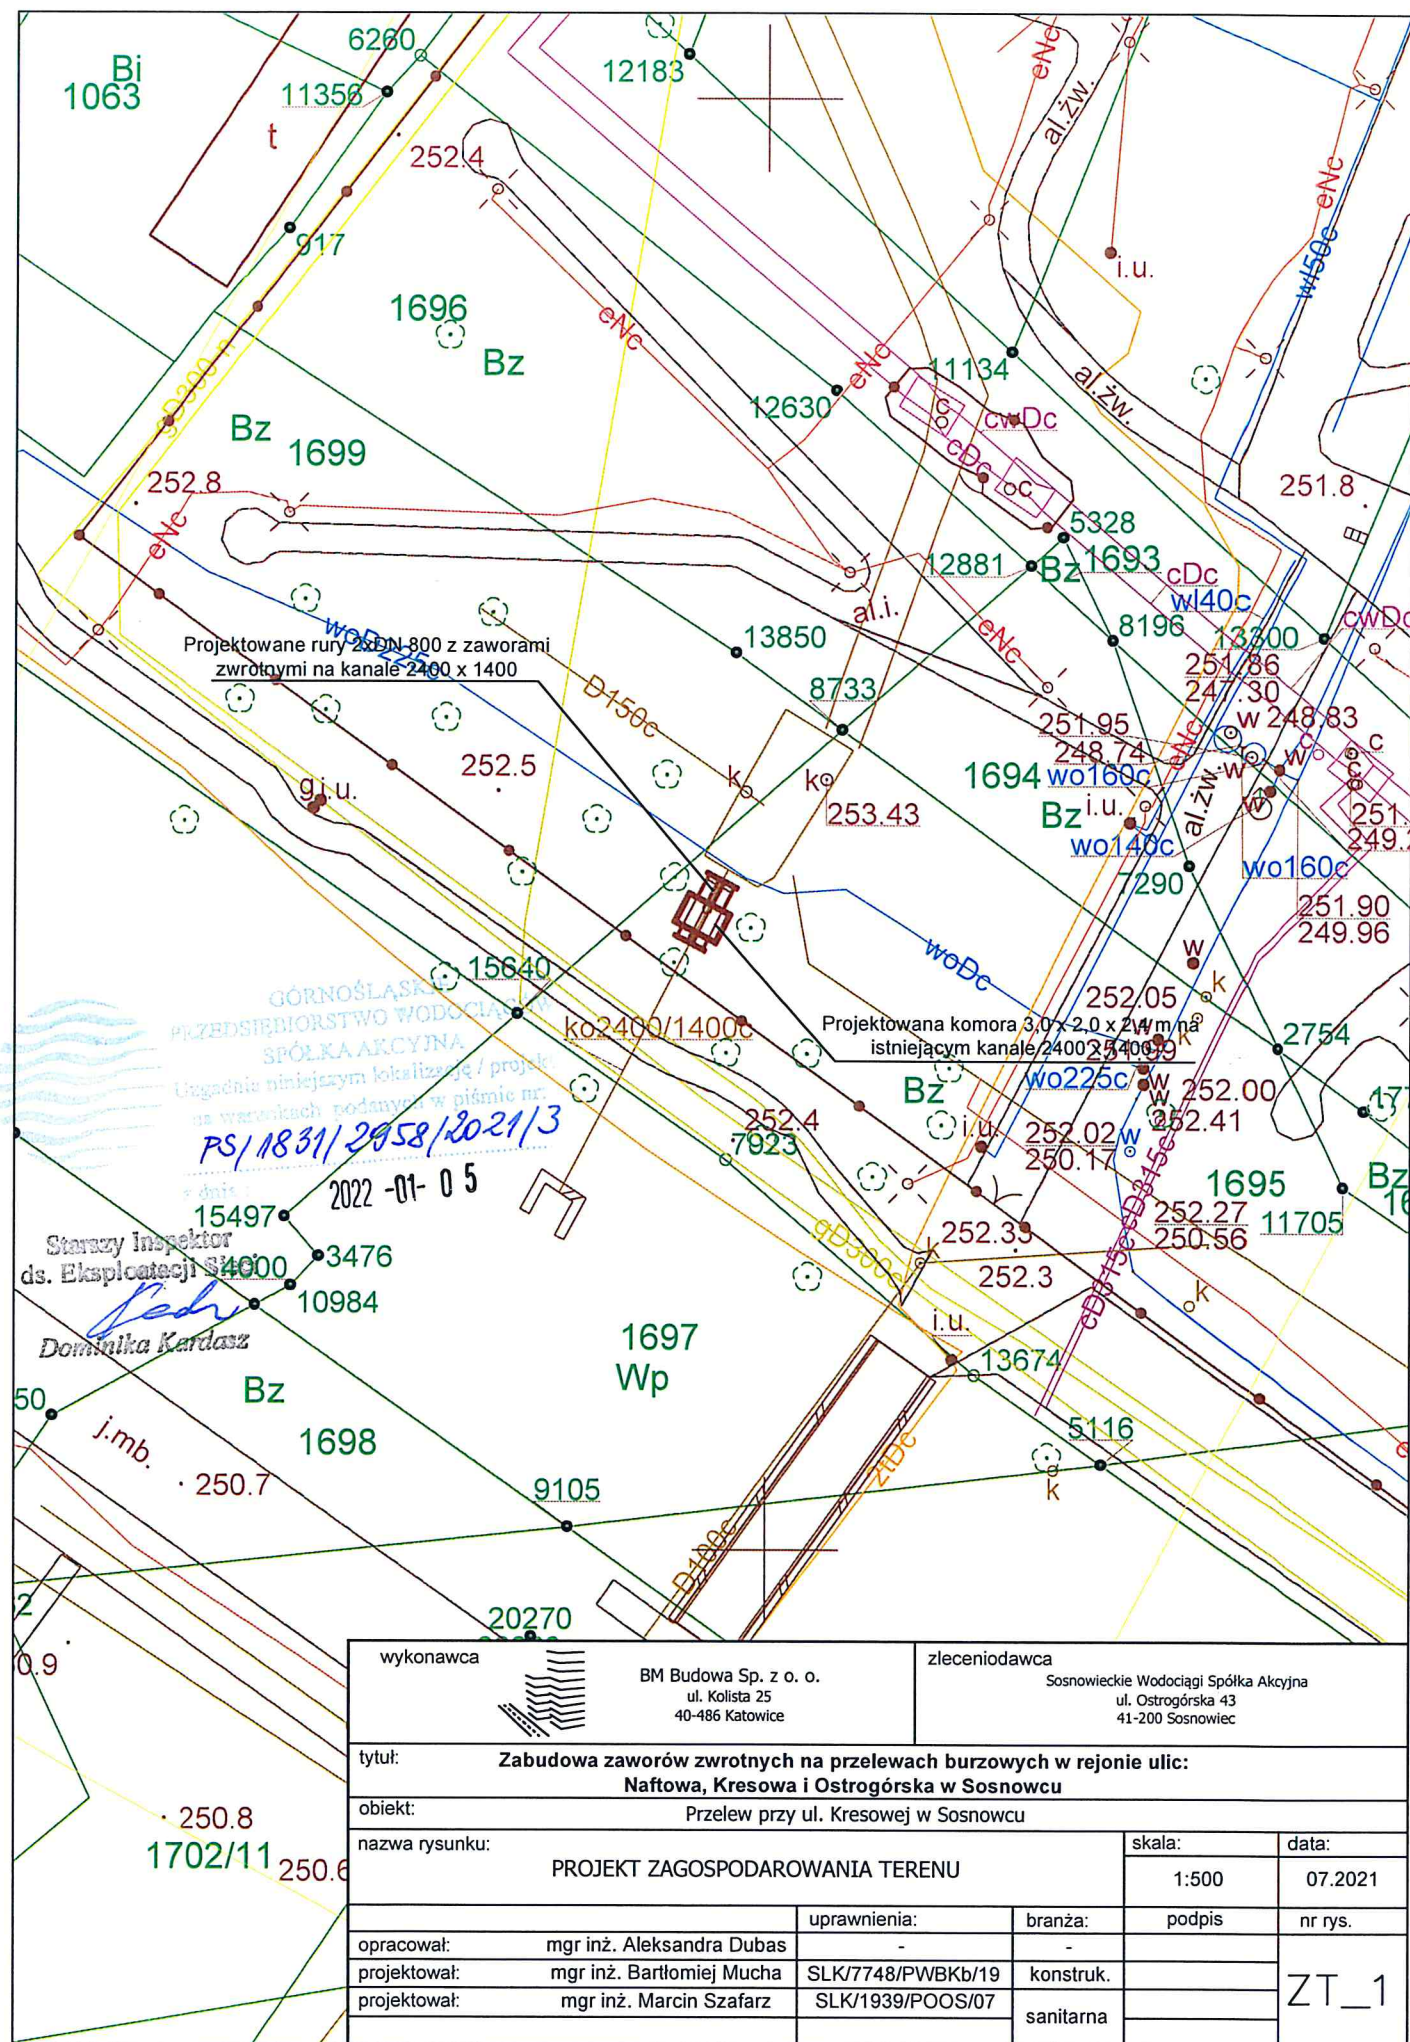


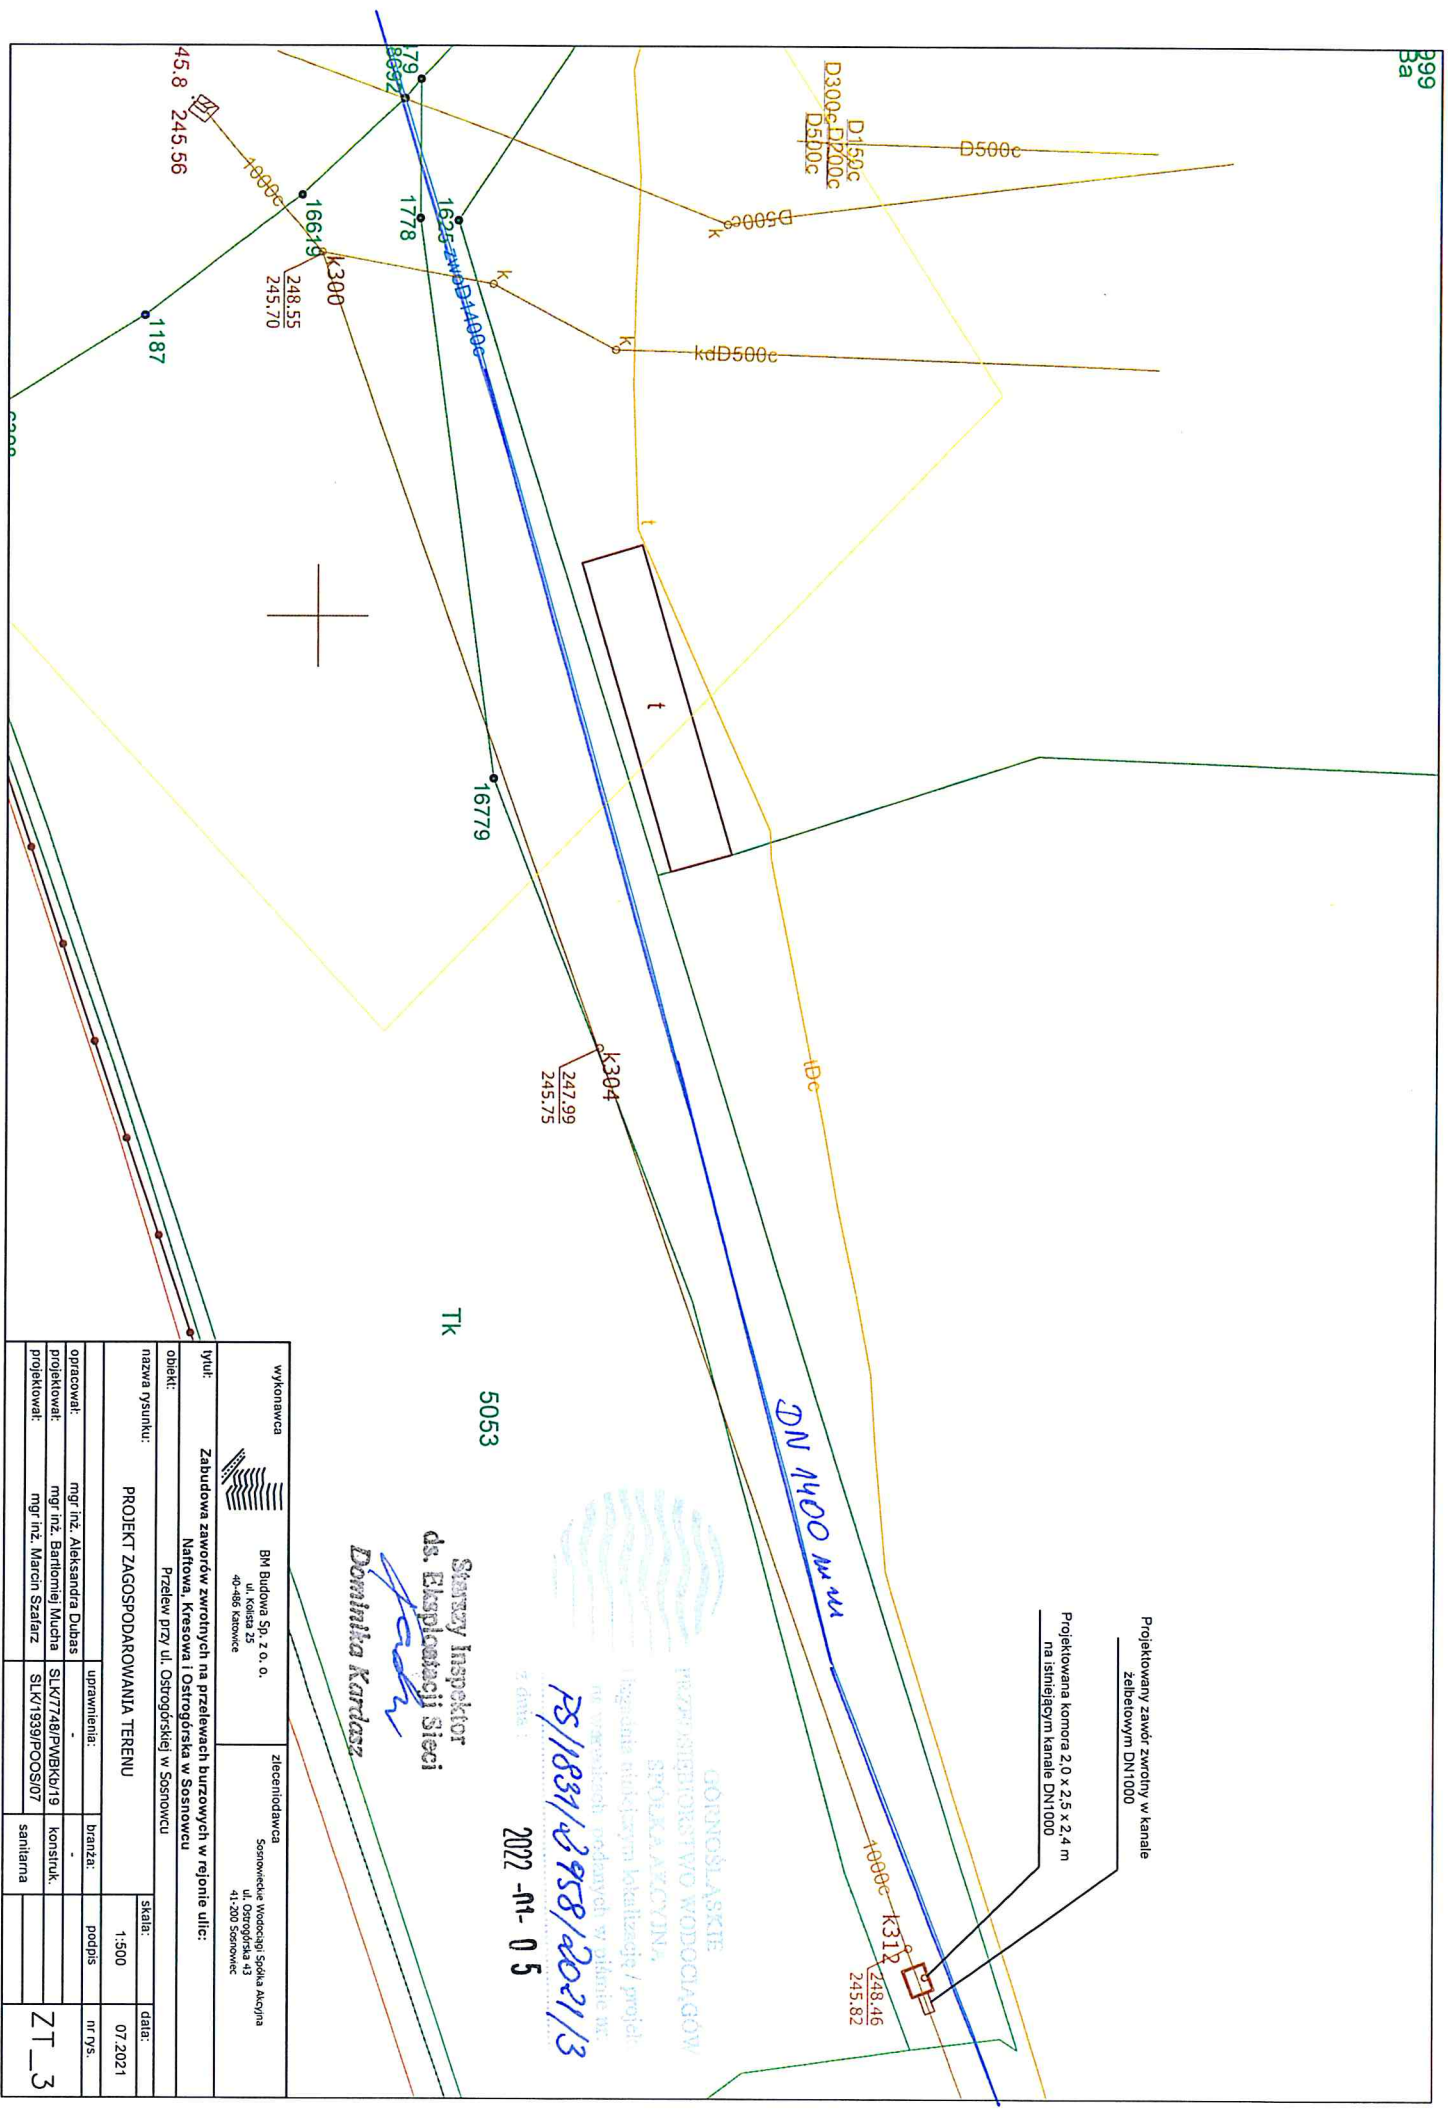


wykonawca		zleceniodawca	
 BM Budowa Sp. z o. o. ul. Kolistą 25 40-486 Katowice		Sosnowieckie Wodociągi Spółka Akcyjna ul. Ostrogórska 43 41-200 Sosnowiec	
tytuł: Zabudowa zaworów zwrotnych na przelewach burzowych w rejonie ulic: Naftowa, Kresowa i Ostrogórska w Sosnowcu			
obiekt: Przelew przy ul. Kresowej w Sosnowcu			
nazwa rysunku: PROJEKT ZAGOSPODAROWANIA TERENU		skala:	data:
		1:500	07.2021
	uprawnienia:	branża:	podpis
opracował: mgr inż. Aleksandra Dubas	-	-	nr rys. ZT_1
projektował: mgr inż. Bartłomiej Mucha	SLK/7748/PWBKb/19	konstruk.	
projektował: mgr inż. Marcin Szafarz	SLK/1939/POOS/07	sanitarna	



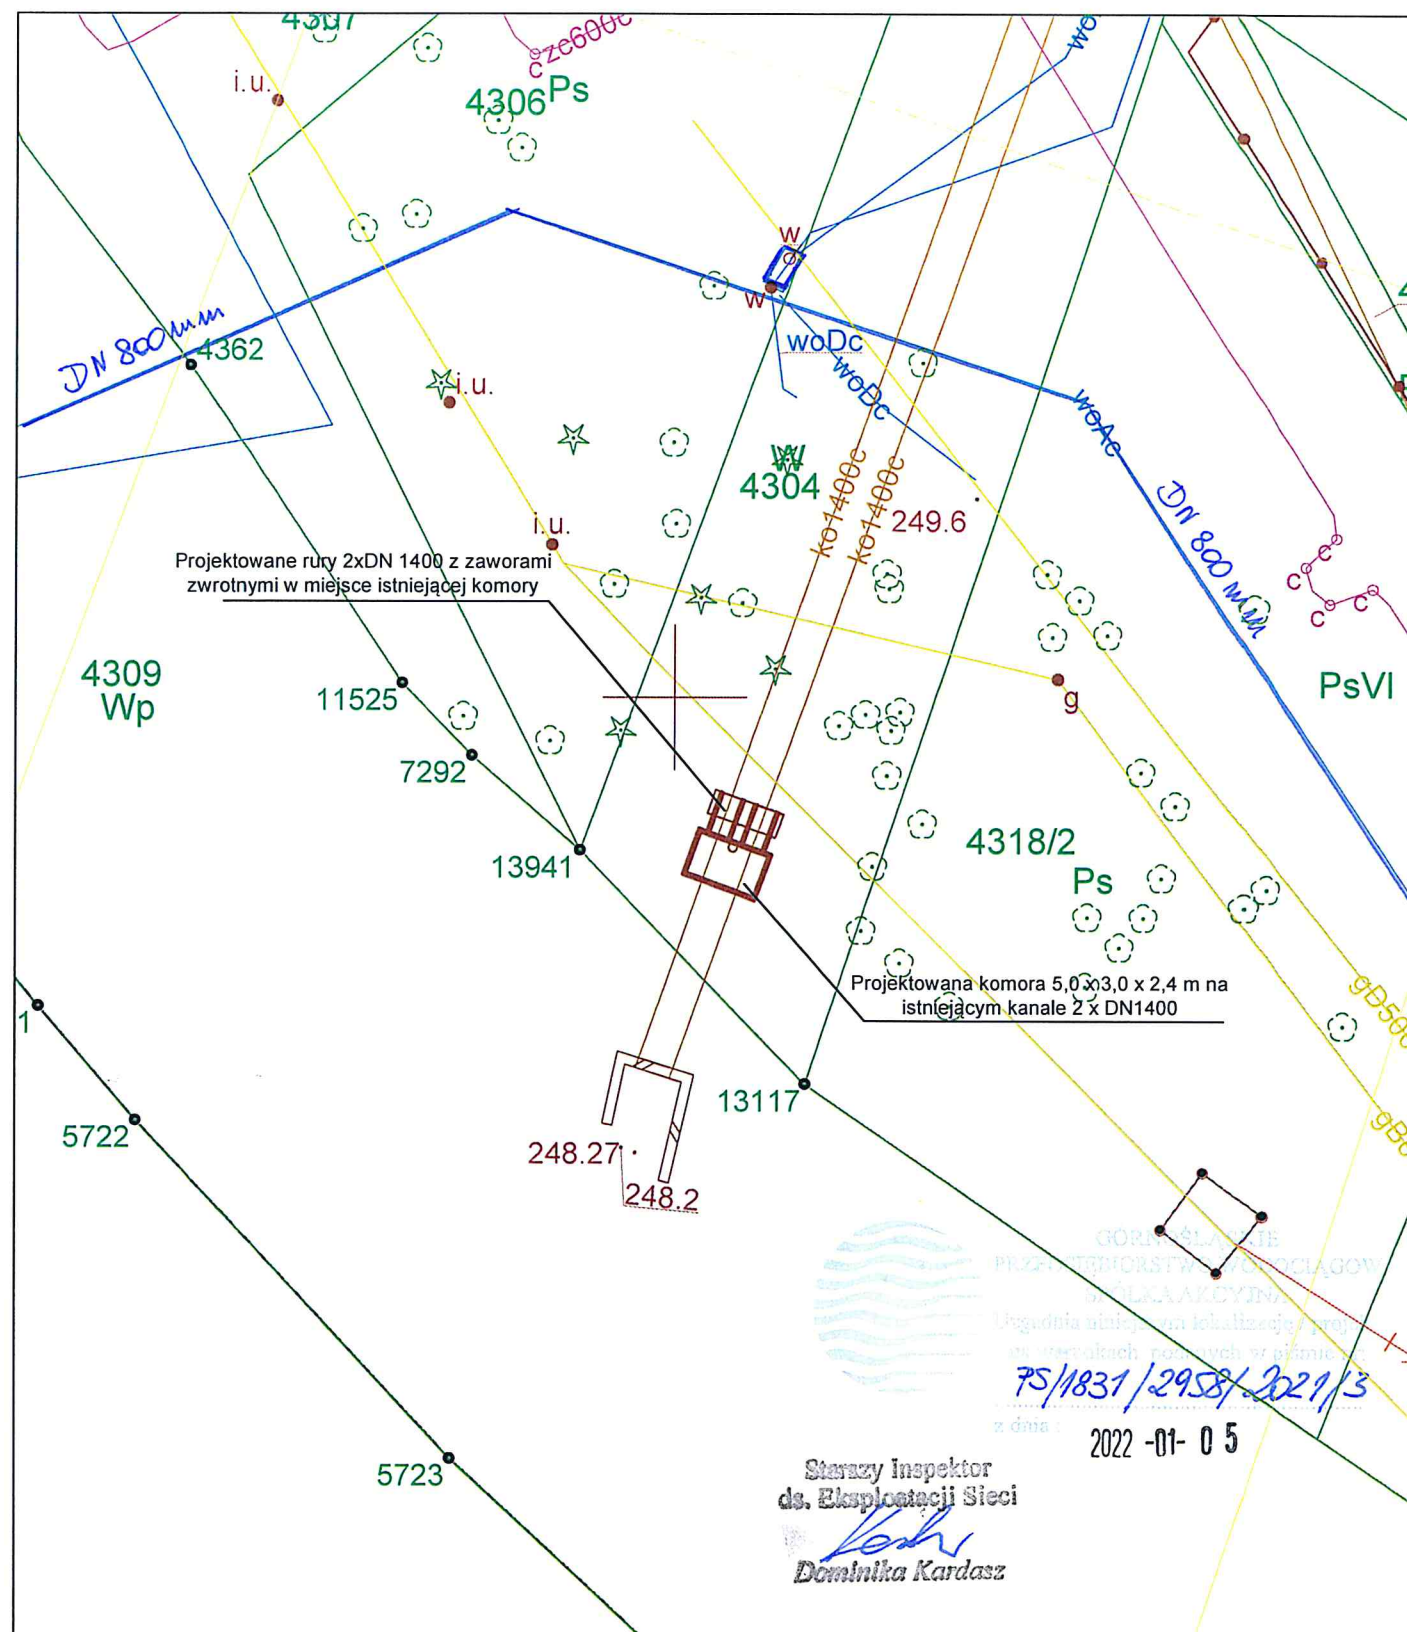



wykonawca  BM Budowa Sp. z o. o. ul. Kosiła 25 40-486 Katowice		zleceniodawca Sosnowieckie Wodociągi Spółka Akcyjna ul. Ostrogórska 43 41-200 Sosnowiec			
tytuł: Zabudowa zaworów zwrotnych na przelewach burzowych w rejonie ulic: Naftowa, Kresowa i Ostrogórska w Sosnowcu					
obiekt: Przelew przy ul. Naftowej w Sosnowcu					
nazwa rysunku: PROJEKT ZAGOSPODAROWANIA TERENU		skala:	data:		
		1:500	07.2021		
		uprawnienia:	branża:	podpis	nr rys.
opracował:	mgr inż. Aleksandra Dubas	-	-		ZT_2
projektował:	mgr inż. Bartłomiej Mucha	SLK/7748/PWBKb/19	konstruk.		
projektował:	mgr inż. Marcin Szafarz	SLK/1939/POOS/07	sanitarna		







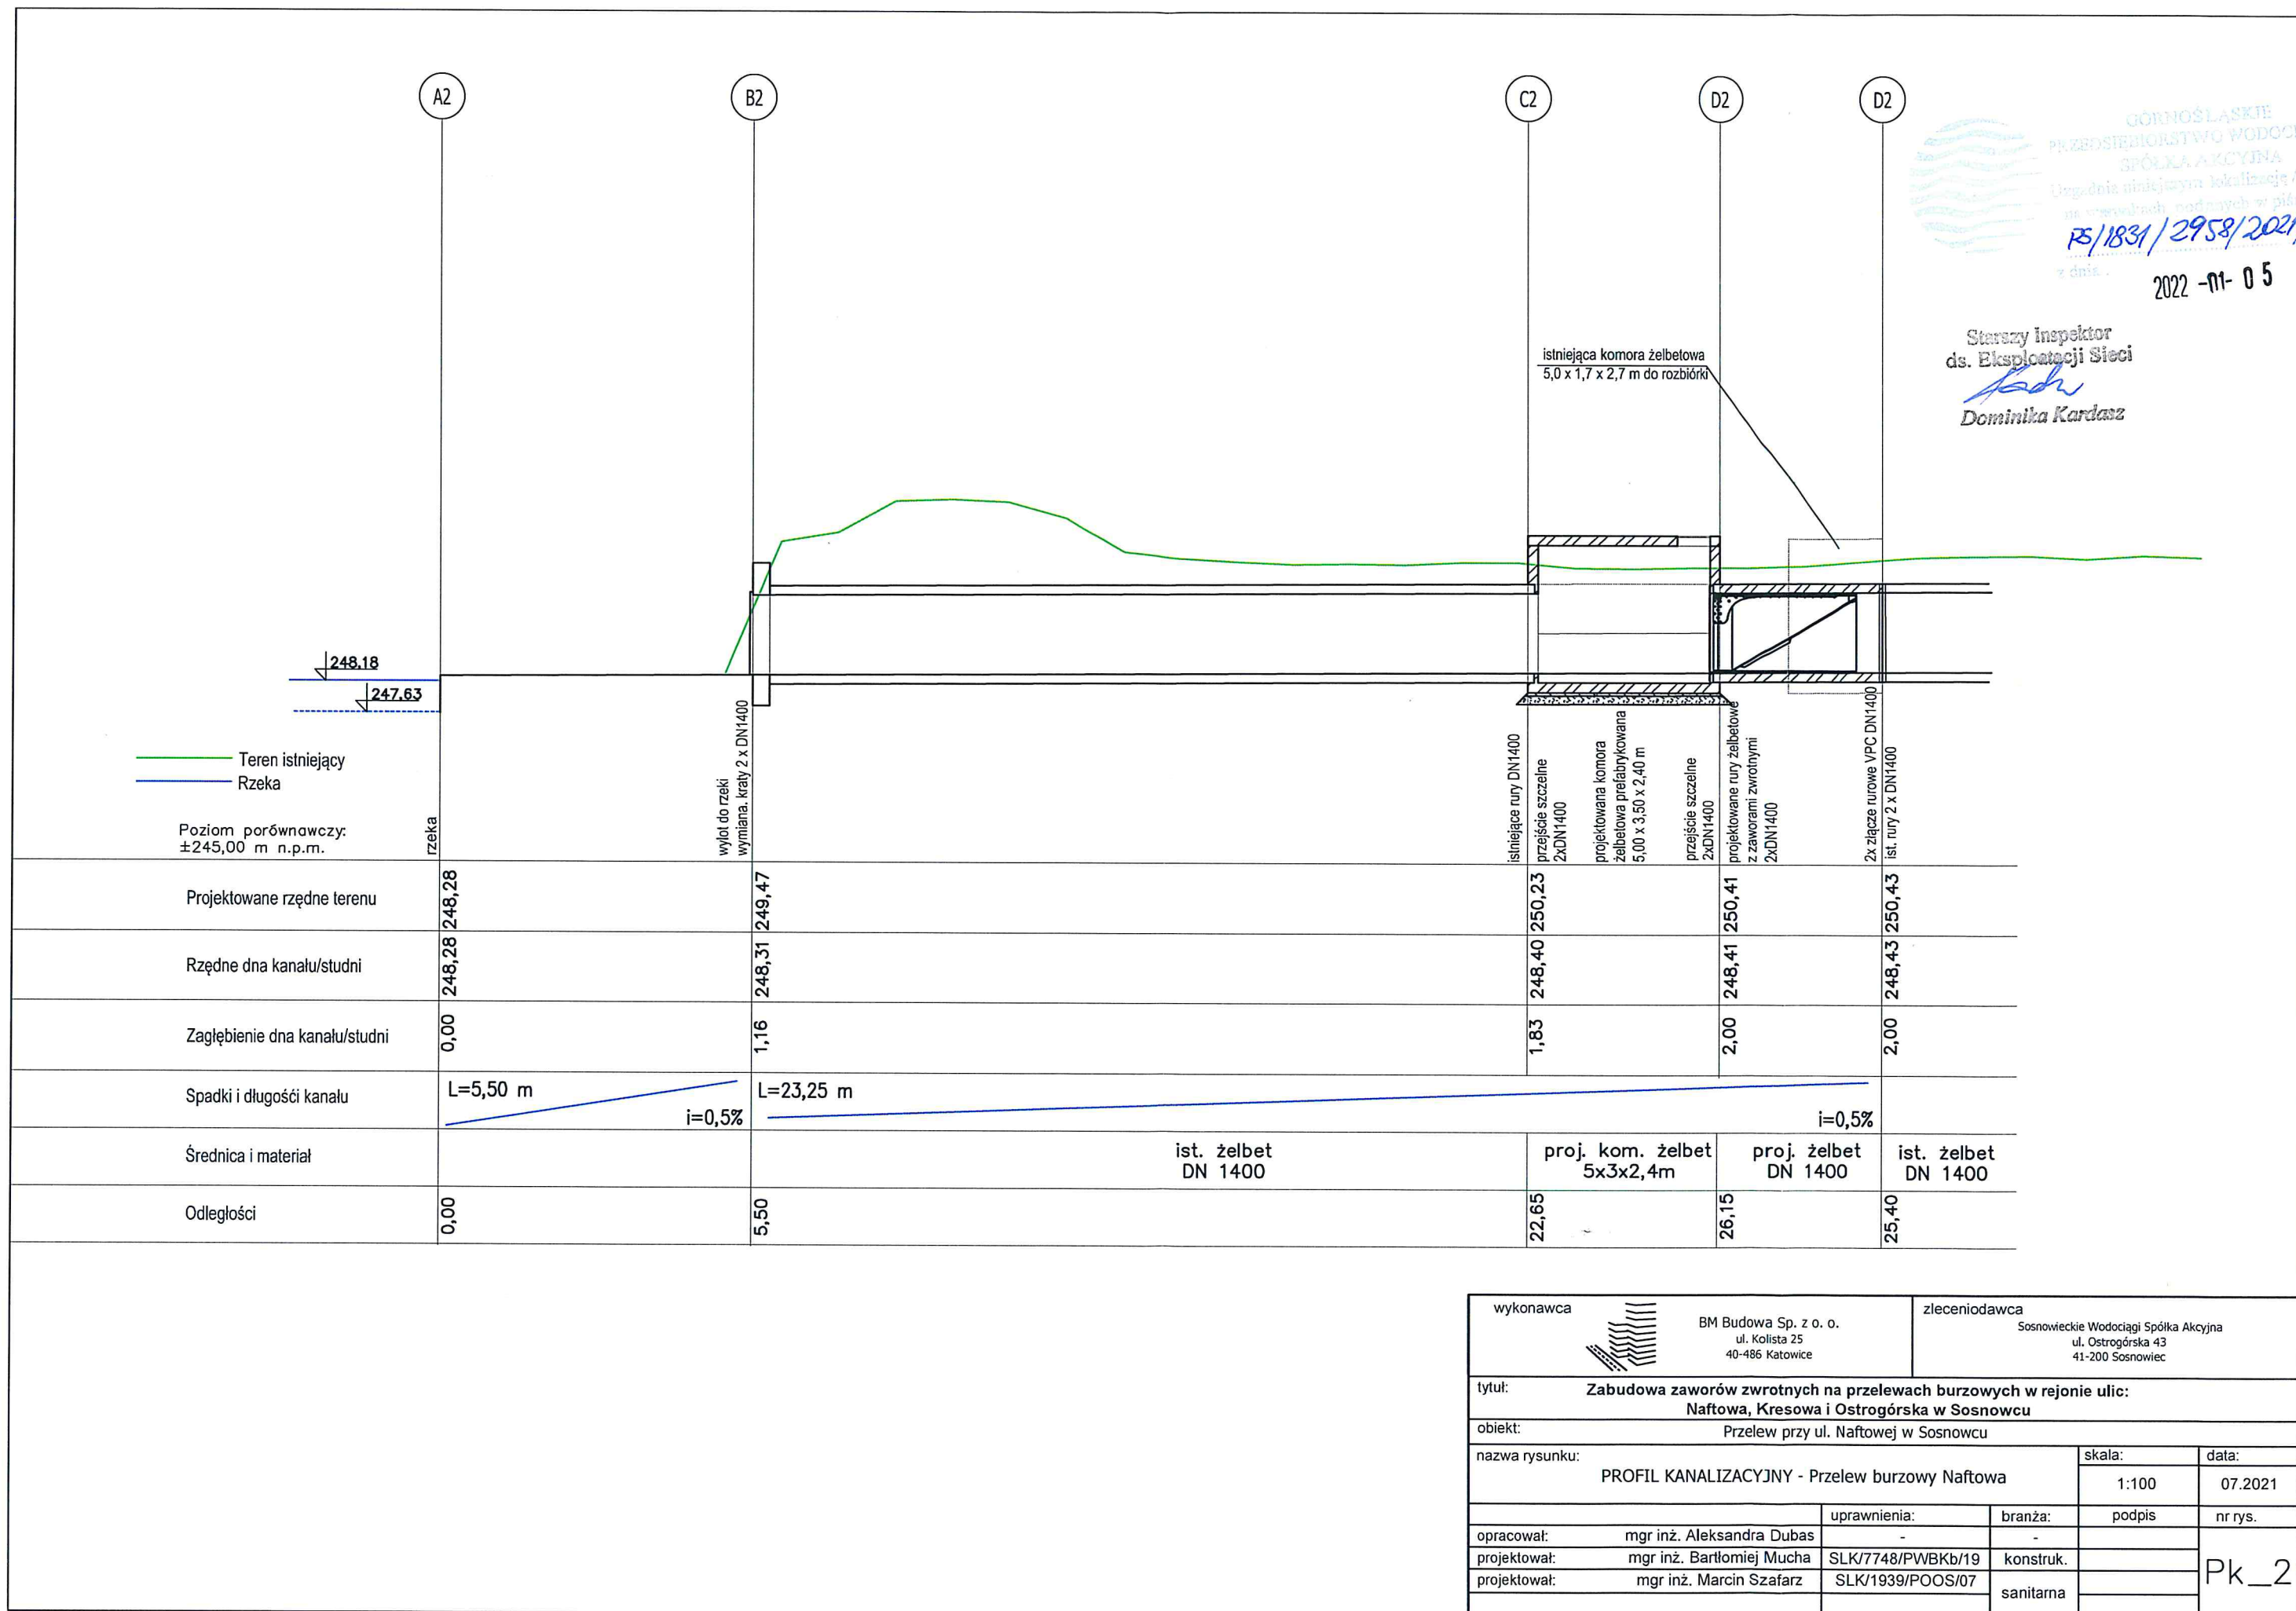

wykonawca				zlecniodawca	
		BM Budowa Sp. z o. o. ul. Kolistą 25 40-486 Katowice		Sosnowieckie Wodociągi Spółka Akcyjna ul. Ostrogórska 43 41-200 Sosnowiec	
tytuł: Zabudowa zaworów zwrotnych na przelewach burzowych w rejonie ulic: Naftowa, Kresowa i Ostrogórska w Sosnowcu					
obiekt: Przelew przy ul. Naftowej w Sosnowcu					
nazwa rysunku: PROFIL KANALIZACYJNY - Przelew burzowy Naftowa				skala:	data:
				1:100	07.2021
		uprawnienia:	branża:	podpis	nr rys.
opracował:	mgr inż. Aleksandra Dubas	-	-		Pk_2
projektował:	mgr inż. Bartłomiej Mucha	SLK/7748/PWBKb/19	konstruk.		
projektował:	mgr inż. Marcin Szafarz	SLK/1939/POOS/07	sanitarna		